


Теплоизоляция Тилит / Гофрированная труба

Sanexht

Крепление трубопровода

Труба из сшитого полиэтилена Sanexht

Охранная зона

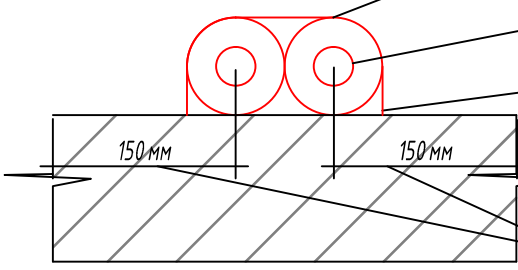

ООО «БАЛТИКОН»
 Данный чертеж является
 исполнительным
 20 г.
 Подпись _____

Изм.	Кол.	Лист	№ док.	Погн.	Дата
Нач. участка		Ткачев А.А.			
Разработал		Иванова М.П.			

03-2017-БС66-1-ВК		
Многоэтажная жилая застройка (жилой комплекс со встроенными помещениями, подземными автостоянками) по адресу: г. Санкт-Петербург, Большой Сампсониевский проспект (кад. номер участка 78:36:0005016:1309)		
Корпус 1	Стадия	Лист
	ИД	30
Исполнительная схема №30. Водоснабжение План 4 этажа. Секция 1.		Листов
		000 "Балтикон" 114