


- Теплоизоляция Тилит / Гофрированная труба Sapext
- Крепление трубопровода
- Труба из сшитого полиэтилена Sapext
- Охранная зона

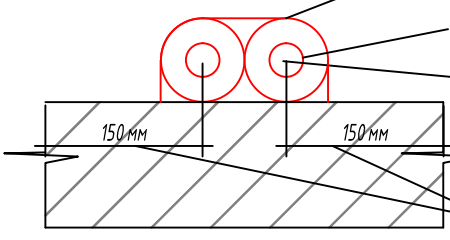

ООО «БАЛТИКОН»
 Данный чертеж является
 исполнительным
 « » 20 г.
 Подпись _____

					03-2017-БС66-1-ВК			
					Многоэтажная жилая застройка (жилой комплекс со встроенными помещениями, подземными автостоянками) по адресу: г. Санкт-Петербург, Большой Сампсониевский проспект (кад. номер участка 78:36:0005016:1309)			
Изм.	Кол.	Лист	№ док	Погн.	Дата	Стация	Лист	Листов
						ИД	31	
					Корпус 1			
					Исполнительная схема №31. Водоснабжение План 5 этажа. Секция 1.		ООО "Балтикон"	