


ООО «БАЛТИКОН»
 Данный чертеж является
 исполнительным
 « 20 » г.
 Подпись _____

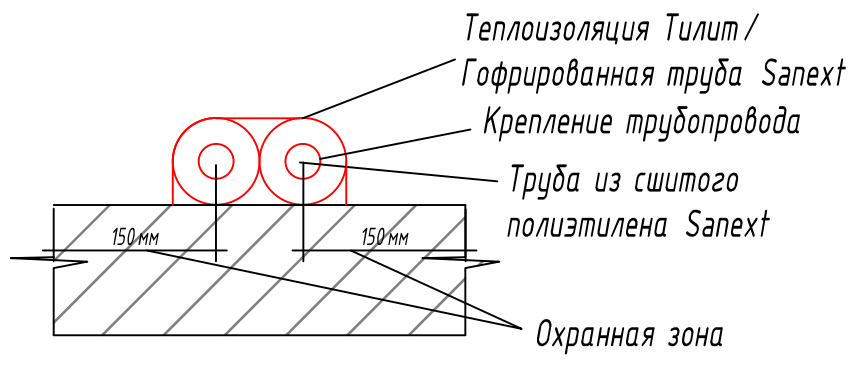

					03-2017-БС66-1-ВК				
					Многоэтажная жилая застройка (жилой комплекс со встроенными помещениями, подземными автостоянками) по адресу: г. Санкт-Петербург, Большой Сампсониевский проспект (кад. номер участка 78:36:0005016:1309)				
Изм.	Кол.	Лист	№ док.	Погн.	Дата	Корпус 1	Стадия	Лист	Листов
							ИД	34	
Нач. участка Ткачев А.А.					Разработал Иванова М.П.		Исполнительная схема №34. Водоснабжение План 8 этажа. Секция 1.		
							ООО "Балтикон" 118		