


ООО «БАЛТИКОН»  
 Данный чертеж является  
 исполнительным  
 «...» 20\_г.  
 Подпись \_\_\_\_\_

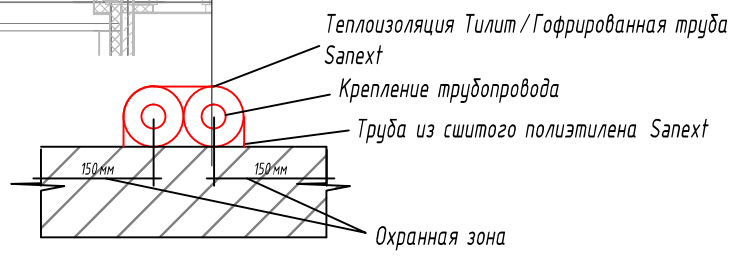

03-2017-БС66-1-ВК					
Многоэтажная жилая застройка (жилой комплекс со встроенными помещениями, подземными автостоянками) по адресу: г. Санкт-Петербург, Большой Сампсониевский проспект (кад. номер участка 78:36:0005016:1309)					
Изм.	Кол.	Лист	№ док.	Подп.	Дата
Нач. участка	Ткачев А.А.				
Разработал	Иванова М.П.				
Корпус 1				Стация	Лист
				ИД	53
Исполнительная схема №53. Вогоснабжение. План 4 этажа. Секция 4.				ООО "Балтикон"	