


ООО «БАЛТИКОН»
 Данный чертеж является
 исполнительным
 « » 20 г.
 Подпись _____

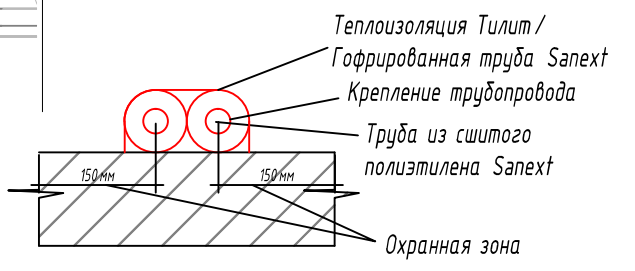

					03-2017-БС66-1-ВК					
					Многоэтажная жилая застройка (жилой комплекс со встроенными помещениями, подземными автостоянками) по адресу: г. Санкт-Петербург, Большой Сампсониевский проспект (кад. номер участка 78:36:0005016:1309)					
Изм.	Кол.	Лист	№ док.	Погн.	Дата	Корпус 1	Стадия	Лист	Листов	
Нач. участка	Ткачев А.А.	Иванова М.П.					ИД	57		
					Исполнительная схема №57. Водоснабжение. План 8 этажа. Секция 4.			ООО "Балтикон" 142		