


ООО «БАЛТИКОН»
 Данный чертеж является
 исполнительным
 « » 20 г.
 Подпись _____

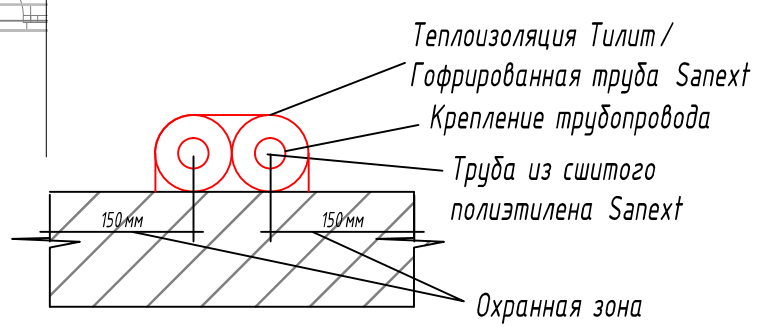

03-2017-БС66-1-ВК					
Многоэтажная жилая застройка (жилой комплекс со встроенными помещениями, подземными автостоянками) по адресу: г. Санкт-Петербург, Большой Сампсониевский проспект (кад. номер участка 78:36:0005016:1309)					
Изм.	Кол.	Лист	№ док.	Погн.	Дата
Нач. участка	Ткачев А.А.				
Разработал	Иванова М.П.				
Корпус 1				Стадия	Лист
				ИД	58
Исполнительная схема №58. Водоснабжение. План 9 этажа. Секция 4.				000 "Балтикон" 143	