


ООО «БАЛТИКОН»  
 Данный чертеж является  
 исполнительным  
 « » 20 г.  
 Подпись \_\_\_\_\_

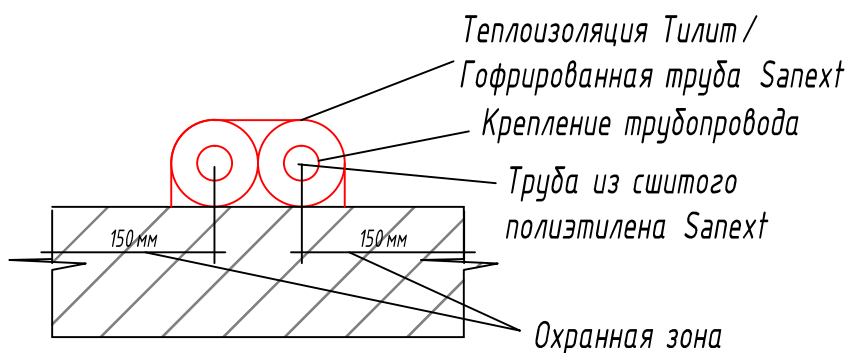

					03-2017-БС66-1-ВК			
					Многоэтажная жилая застройка (жилой комплекс со встроенными помещениями, подземными автостоянками) по адресу: г. Санкт-Петербург, Большой Сампсониевский проспект (кад. номер участка 78:36:0005016:1309)			
Изм.	Кол.	Лист	№ док.	Погн.	Дата	Стация	Лист	Листов
Нач. участка		Ткачев А.А.				ИД	65	
Разработал		Иванова М.П.				000 "Балтикон"		150
					Корпус 1			
					Исполнительная схема №65. Водоснабжение План 8 этажа. Секция 5.			