


Теплоизоляция Тилит / Гофрированная труба

SanexT

Крепление трубопровода

Труба из сшитого полиэтилена SanexT

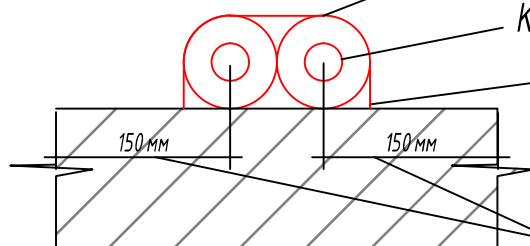

Охранная зона



ООО «БАЛТИКОН»
 Данный чертеж является
 исполнительным
 « » 20 г.
 Подпись _____

					03-2017-БС66-1-ВК					
					Многоэтажная жилая застройка (жилой комплекс со встроенными помещениями, подземными автостоянками) по адресу: г. Санкт-Петербург, Большой Сампсониевский проспект (кад. номер участка 78:36:0005016:1309)					
Изм.	Кол.	Лист	№ док	Погн.	Дата	Корпус 1	Стадия	Лист	Листов	
							ИД	69		
					Исполнительная схема №69. Водоснабжение План 4 этажа. Секция 6.			ООО "Балтикон"		