
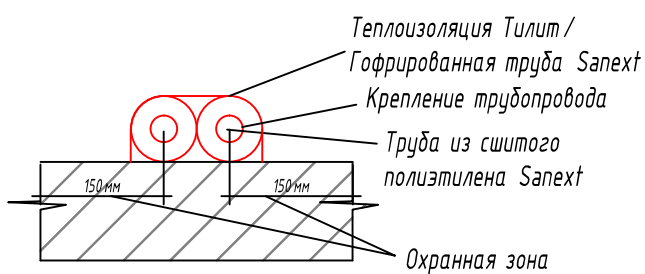


изменение от 2018_10_09 по заданию инженеров

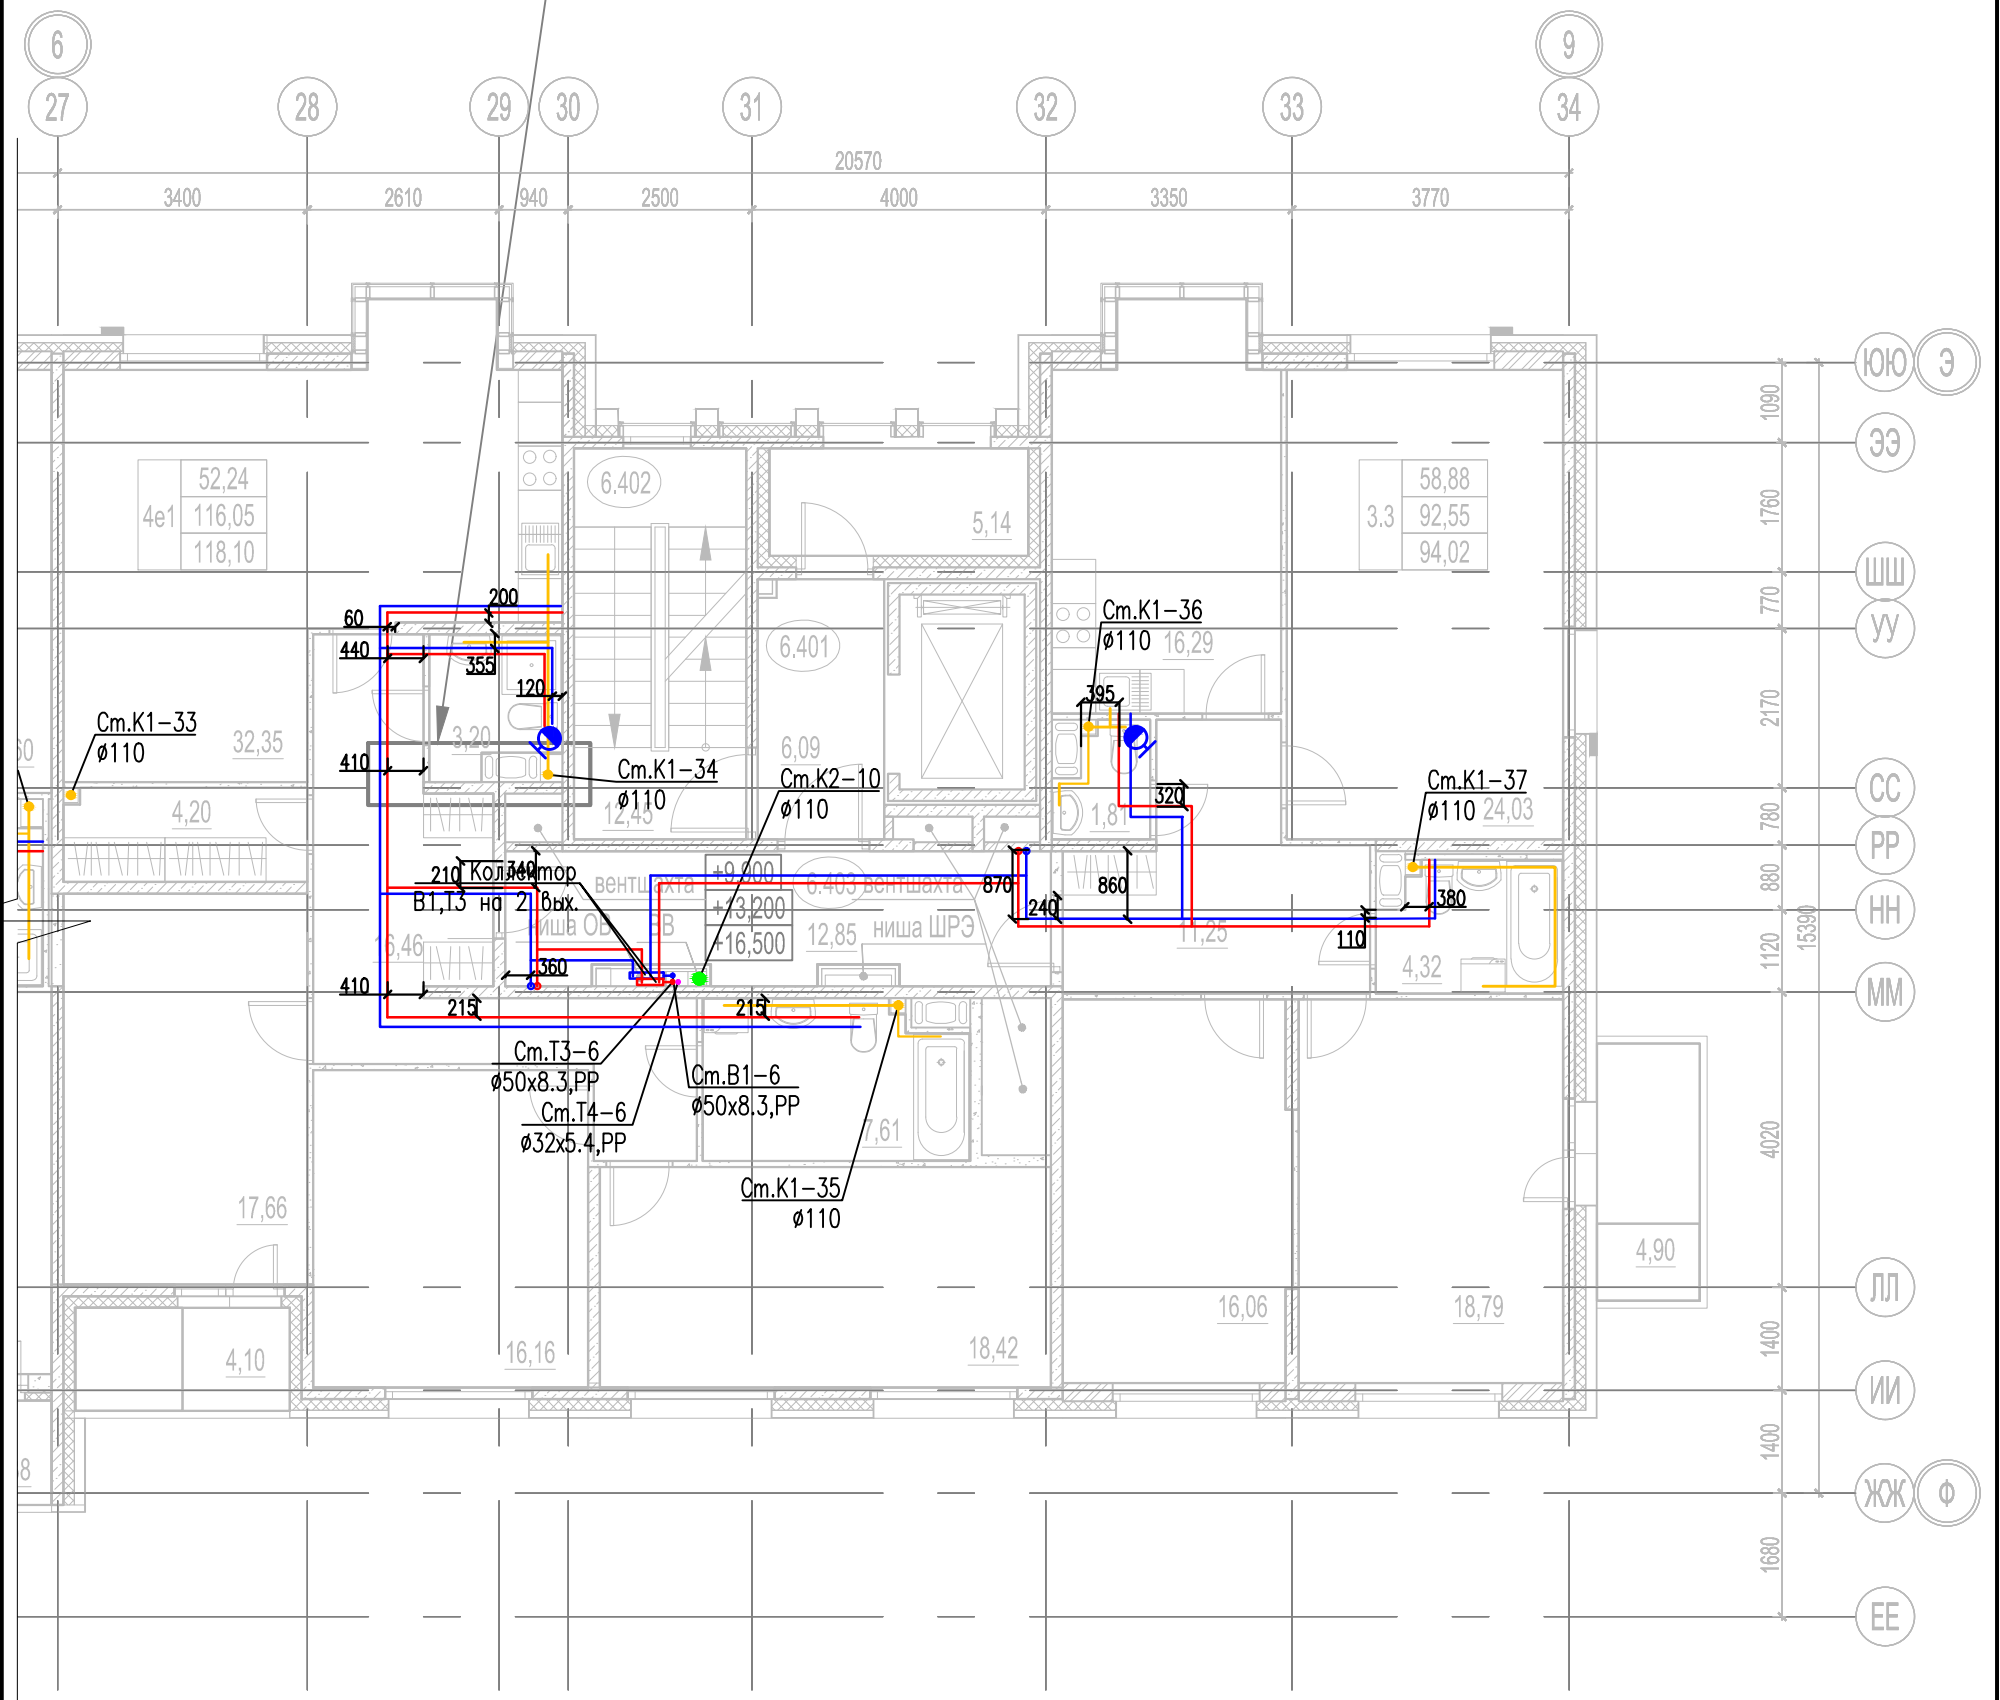

ООО «БАЛТИКОН»
 Данный чертеж является
 исполнительным
 «...» 20 г.
 Подпись

					03-2017-БС66-1-ВК			
					Многоэтажная жилая застройка (жилой комплекс со встроенными помещениями, подземными автостоянками) по адресу: г. Санкт-Петербург, Большой Сампсониевский проспект (кад. номер участка 78:36:0005016:1309)			
Изм.	Кол.	Лист	№ док	Погн.	Дата	Стация	Лист	Листов
Нач. участка	Ткачев А.А.					Корпус 1	ИД	71
Разработал	Иванова М.П.					Исполнительная схема №71. Водоснабжение План 6 этажа. Секция 6.	ООО "Балтикон"	