


ООО «БАЛТИКОН»
 Данный чертеж является
 исполнительным
 « » 20 г.
 Подпись _____

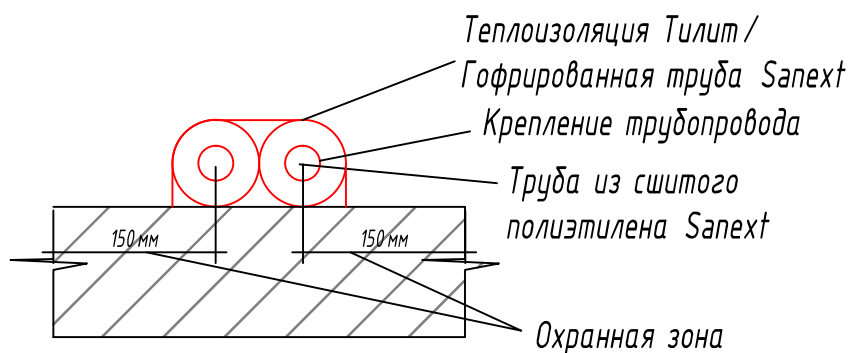

					03-2017-BC66-1-ВК				
					Многоэтажная жилая застройка (жилой комплекс со встроенными помещениями, подземными автостоянками) по адресу: г. Санкт-Петербург, Большой Сампсониевский проспект (кад. номер участка 78:36:0005016:1309)				
Изм.	Кол.	Лист	№ док.	Погн.	Дата	Корпус 1	Стация	Лист	Листов
							ИД	73	
Нач. участка		Ткачев А.А.				Исполнительная схема №73. Водоснабжение План 8 этажа. Секция 6.	ООО «Балтикон» 158		
Разработал		Иванова М.П.							