


Теплоизоляция / Гофрированная труба Sanexht

Крепление трубопровода

Труба из сшитого полиэтилена Sanexht

Охранная зона

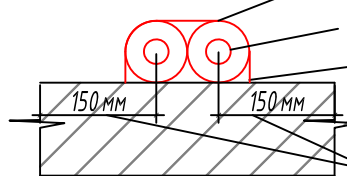

ООО «БАЛТИКОН»  
 Данный чертеж является  
 исполнительным  
 « 20 г.  
 Подпись \_\_\_\_\_

|              |      |              |        |       |   |        |                    |        |
|--------------|------|--------------|--------|-------|---|--------|--------------------|--------|
|              |      |              |        |       | 03-2017-БС66-3-ВК   |        |                    |        |
|              |      |              |        |       | Многоэтажная жилая застройка (жилой комплекс со встроенными помещениями, подземными автостоянками) по адресу: г. Санкт-Петербург, Большой Сампсониевский проспект (кад. номер участка 78:36:0005016:1309) |        |                    |        |
| Изм.         | Кол. | Лист         | № док. | Погн. | Дата  | Стация | Лист               | Листов |
| Нач. участка |      | Ткачев А.А.  |        |       |   | ИД     | 29                 |        |
| Разработал   |      | Иванова М.П. |        |       |   |        |                    |        |
|              |      |              |        |       | Корпус 3  |        |                    |        |
|              |      |              |        |       | Исполнительная схема. Водоснабжение.<br>План 3 этажа.<br>Секция 1   |        | ООО "Балтикон" 125 |        |