


Теплоизоляция/Гофрированная труба Sapex

Крепление трубопровода

Труба из сшитого полиэтилена Sapex

Охранная зона

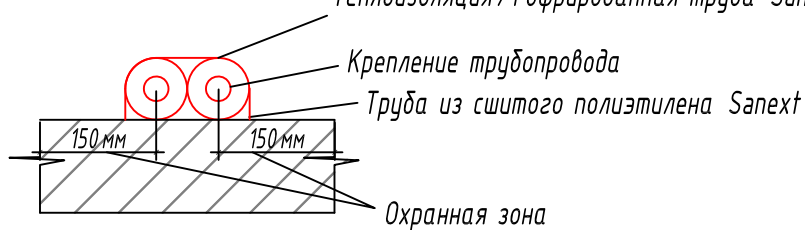

ООО «БАЛТИКОН»  
 Данный чертеж является  
 исполнительным  
 « 20 г.  
 Подпись \_\_\_\_\_

					03-2017-БС66-3-ВК					
					Многоэтажная жилая застройка (жилой комплекс со встроенными помещениями, подземными автостоянками) по адресу: г. Санкт-Петербург, Большой Сампсониевский проспект (кад. номер участка 78:36:0005016:1309)					
Изм.	Кол.	Лист	№ док.	Погн.	Дата	Корпус 3	Стация	Лист	Листов	
Нач. участка		Ткачев А.А.					ИД	37		
Разработал		Иванова М.П.								
					Исполнительная схема. Водоснабжение. План 3 этажа. Секция 2			ООО "Балтикон" 133		