


Теплоизоляция / Гофрированная труба SapexT

Крепление трубопровода

Труба из сшитого полиэтилена SapexT

Охранная зона

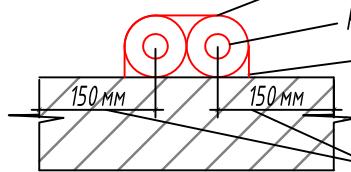

ООО «БАЛТИКОН»
 Данный чертеж является
 исполнительным
 20 г.
 Подпись _____

						03-2017-БС66-3-ВК			
						Многоэтажная жилая застройка (жилой комплекс со встроенными помещениями, подземными автостоянками) по адресу: г. Санкт-Петербург, Большой Сампсониевский проспект (кад. номер участка 78:36:0005016:1309)			
Изм.	Кол.	Лист	№ док.	Погн.	Дата	Корпус 3	Стадия	Лист	Листов
Нач. участка	Ткачев А.А.						ИД	39	
Разработал	Иванова М.П.					Исполнительная схема. Водоснабжение. План 5 этажа. Секция 2	ООО "Балтикон" 135		