


ООО «БАЛТИКОН»  
 Данный чертеж является  
 исполнительным  
 20 г.  
 Подпись

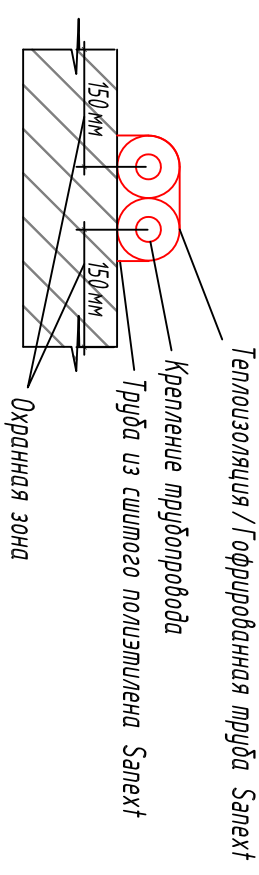

03-2017-БС66-3-ВК			
Многоэтажная жилая застройка (жилой комплекс со встроенными помещениями, подземными объектами) по адресу: г. Санкт-Петербург, Большой Сампсониевский проспект (код. номер участка 78:36:0005016:1309)			
Изм.	Кол.	Лист	№
Разработал	Иванова М.П.	Полп.	Иванова
Нач. участка	Качев А.А.	Датс	
Исполнительная схема. Возроснабжение.			
План 3 этажа.			
Секция 3.			
Стация	Лист	Листов	
ИД	45		
ООО «Балтикон»			