


ООО «БАЛТИКОН»
 Данный чертёж является
 исполнительным
 20 г.
 Подпись

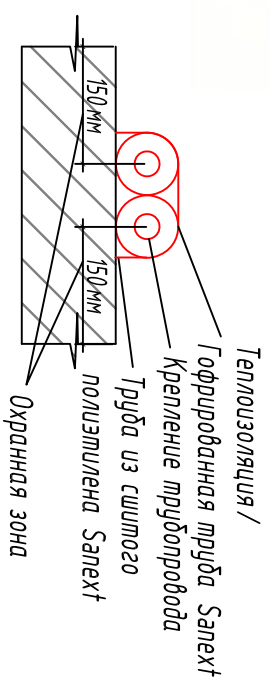

Изм.		Кол.	Лист	№ док.	№	Попр.	Датс	Многоэтажная жилая застройка (жилой комплекс со встроенными помещениями, поэтажными пристройками) по адресу: г. Санкт-Петербург, Большой Сампсониевский проспект (код. номер участка 78:36:0005016:1309) Корпус 3 Исполнительная схема. Возроснабжение. План 4 этажа. Секция 3.
Изм.		Кол.	Лист	№ док.	№	Попр.	Датс	
Изм.		Кол.	Лист	№ док.	№	Попр.	Датс	
Разработал		Иванова М.П.		Иванова М.П.		Иванова М.П.		Студия Лист Листов ИД 46
03-2017-БС66-3-ВК								ООО «Балтикон»