


ООО «БАЛТИКОН»
 Данный чертеж является
 исполнительным
 « » 20 г.
 Подпись _____

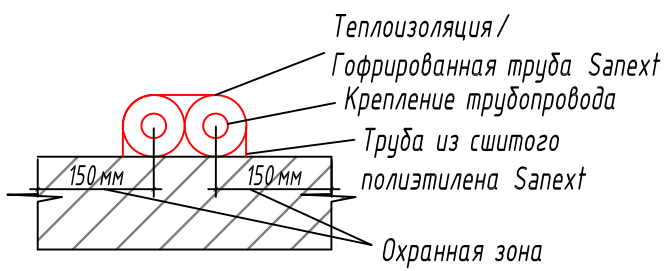

					03-2017-БС66-3-ВК			
					Многоэтажная жилая застройка (жилой комплекс со встроенными помещениями, подземными автостоянками) по адресу: г. Санкт-Петербург, Большой Сампсониевский проспект (кад. номер участка 78:36:0005016:1309)			
Изм.	Кол.	Лист	№ док.	Погн.	Дата	Стация	Лист	Листов
Нач. участка		Ткачев А.А.				ИД	75	
Разработал		Иванова М.П.						
					Корпус 3			
					Исполнительная схема. Водоснабжение. План 6 этажа. Секция 6		000 "Балтикон" 171	