


ООО «БАЛТИКОН»
 Данный чертеж является
 исполнительным
 «...» 20 г.
 Подпись _____

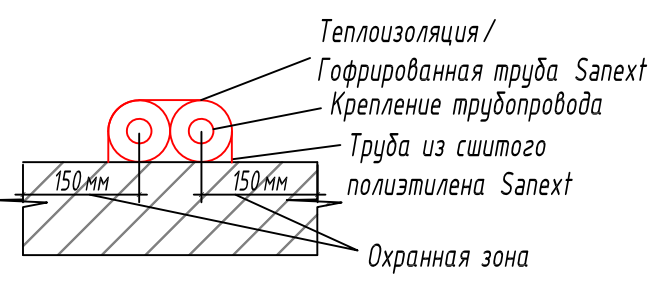

					03-2017-БС66-3-ВК						
					Многоэтажная жилая застройка (жилой комплекс со встроенными помещениями, подземными автостоянками) по адресу: г. Санкт-Петербург, Большой Сампсониевский проспект (кад. номер участка 78:36:0005016:1309)						
Изм.	Кол.	Лист	№ док.	Погн.	Дата	Корпус 3		Стадия	Лист	Листов	
Нач. участка		Ткачев А.А.						ИД	81		
Разработал		Иванова М.П.						ООО "Балтикон" 177			
						Исполнительная схема. Водоснабжение. План 3 этажа. Секция 7					