


ООО «БАЛТИКОН»
 Данный чертёж является
 исполнительным
 «...» 20 г.
 Подпись: *[Signature]*

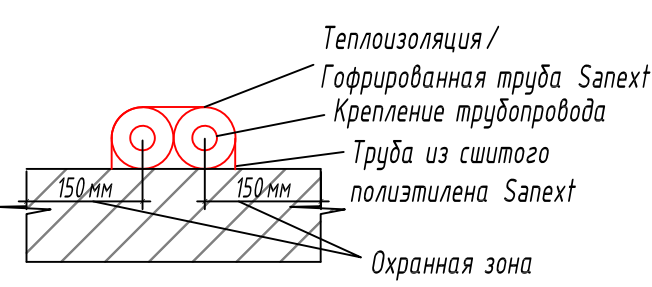

						03-2017-БС66-3-ВК			
						Многоэтажная жилая застройка (жилой комплекс со встроенными помещениями, подземными автостоянками) по адресу: г. Санкт-Петербург, Большой Сампсониевский проспект (кад. номер участка 78:36:0005016:1309)			
Изм.	Кол.	Лист	№ док.	Погн.	Дата	Корпус 3	Стадия	Лист	Листов
Нач. участка		Ткачев А.А.					ИД	82	
Разработал		Иванова М.П.				Исполнительная схема. Водоснабжение. План 4 этажа. Секция 7	ООО «Балтикон»		
							178		