


ООО «БАЛТИКОН»
 Данный чертеж является
 исполнительным
 « 20 » г.
 Подпись _____

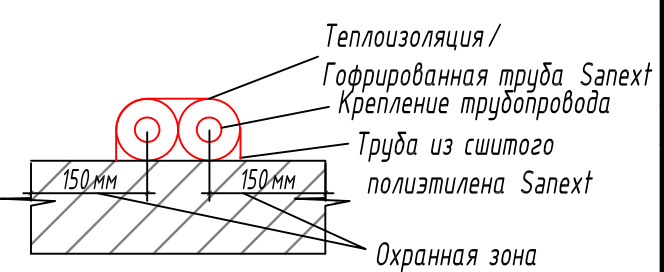

| | | | | | | | | |
|--------------|------|--------------|--------|-------|---|----------|------|--------|
| | | | | | 03-2017-БС66-3-ВК | | | |
| | | | | | Многоэтажная жилая застройка (жилой комплекс со встроенными помещениями, подземными автостоянками) по адресу: г. Санкт-Петербург, Большой Сампсониевский проспект (кад. номер участка 78:36:0005016:1309) | | | |
| Изм. | Кол. | Лист | № док. | Погн. | Дата | Стация | Лист | Листов |
| Нач. участка | | Ткачев А.А. | | | | ИД | 87 | 183 |
| Разработал | | Иванова М.П. | | | | Корпус 3 | | |
| | | | | | Исполнительная схема. Водоснабжение. План 9 этажа. Секция 7 | | | |
| | | | | | ООО "Балтикон" | | | |