


Теплоизоляция Тилит
Гофрированная труба
Sanext



Труба из сшитого
полиэтилена Sanext

ООО «БАЛТИКОН»
Данный чертеж является
исполнительным
« » 20 г.
Подпись _____

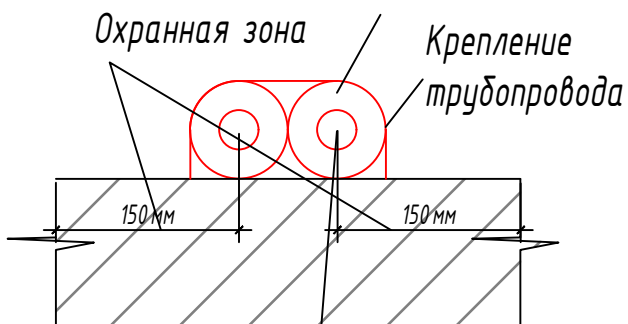

					03-2017-BC66-2-0B					
					Многоэтажная жилая застройка (жилой комплекс со встроенными помещениями, подземными автостоянками) по адресу: г. Санкт-Петербург, Большой Сампсониевский проспект (кад. номер участка 78:36:0005016:1309)					
Изм.	Кол. уч.	Лист	№ док.	Подп.	Дата	Корпус 2	Стадия	Лист	Листов	
							ИД	43		
					Исполнительная схема №43. Отопление. План 3 этажа. Секция 4.			000 "Балтикон" 171		