


ООО «БАЛТИКОН»  
 Данный чертеж является  
 исполнительным  
 « 20 г.  
 Подпись \_\_\_\_\_

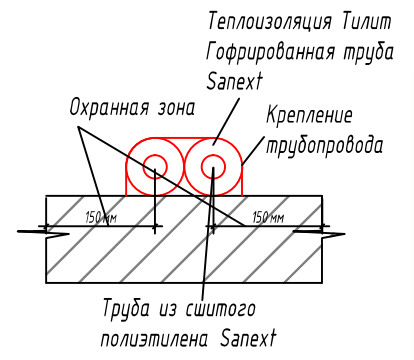

03-2017-БС66-2-0В					
Многоэтажная жилая застройка (жилой комплекс со встроенными помещениями, подземными автостоянками) по адресу: г. Санкт-Петербург, Большой Сампсониевский проспект (кад. номер участка 78:36:0005016:1309)					
Изм.	Кол. у.	Лист	№ док.	Погн.	Дата
Нач. участка	Ткачев А.А.	Инженер ПТО	Иванова М.П.	<i>Mlaugh</i>	
Корпус 2				Стация	Лист
Исполнительная схема №92. Отопление. План 9 этажа. Секция 5.				ИД	Листов
				ООО "Балтикон"	