


Теплоизоляция Тилит
Гофрированная труба
Sanext

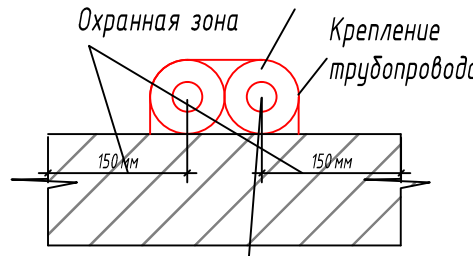

ООО «БАЛТИКОН»
Данный чертеж является
исполнительным
« » 20 г.
Подпись _____

					03-2017-БС66-2-0В				
					Многоэтажная жилая застройка (жилой комплекс со встроенными помещениями, подземными автостоянками) по адресу: г. Санкт-Петербург, Большой Сампсониевский проспект (кад. номер участка 78:36:0005016:1309)				
Изм.	Кол. ун.	Лист	№ док.	Погн.	Дата	Корпус 2	Стация	Лист	Листов
Нач. участка		Ткачев А.А.					ИД		
Инженер ПТО		Иванова М.П.				Исполнительная схема №94 Отопление. План 9 этажа. Секция 7.	ООО "Балтикон"		