


ООО «БАЛТИКОН»
 Данный чертёж является
 исполнительным
 «...» 20 г.
 Подпись _____

Теплоизоляция Тилит
 Гофрированная труба
 Sapexht

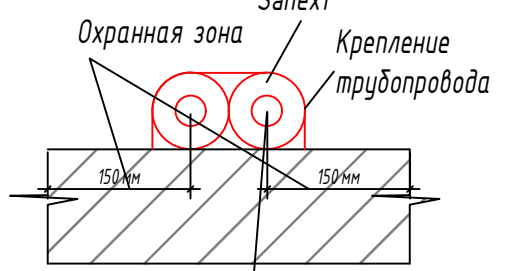

					03-2017-BC66-2-0B					
					Многоэтажная жилая застройка (жилой комплекс со встроенными помещениями, подземными автостоянками) по адресу: г. Санкт-Петербург, Большой Сампсониевский проспект (кад. номер участка 78:36:0005016:1309)					
Изм.	Кол. уч.	Лист	№ док.	Подп.	Дата	Корпус 2	Стадия	Лист	Листов	
Нач. участка	Ткачев А.А.	Инженер ПТО	Иванова М.П.	<i>[Signature]</i>			ИД	31		
					Исполнительная схема №31. Отопление. План 1 этажа. Секция 8.			ООО "Балтикон" 159		