


ООО «БАЛТИКОН»  
 Данный чертеж является  
 исполнительным  
 «    »    20 г.  
 Подпись \_\_\_\_\_

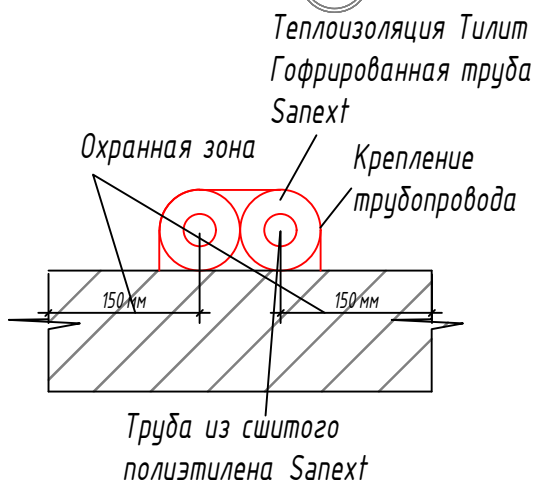

03-2017-БС66-2-0В						Многоэтажная жилая застройка (жилой комплекс со встроенными помещениями, подземными абстоянками) по адресу: г. Санкт-Петербург, Большой Сампсониевский проспект (кад. номер участка 78:36:0005016:1309)			
Изм.	Кол.уч.	Лист	№ док.	Подп.	Дата	Корпус 2	Стадия	Лист	Листов
							ИД		
Исполнительная схема №79. Отопление. План 7 этажа. Секция 8.						ООО "Балтикон" 207			