


ООО «БАЛТИКОН»
 Данный чертеж является
 исполнительным
 € _____ 20 г.
 Подпись _____

Теплоизоляция Тилит
 Гофрированная труба
 Sapext

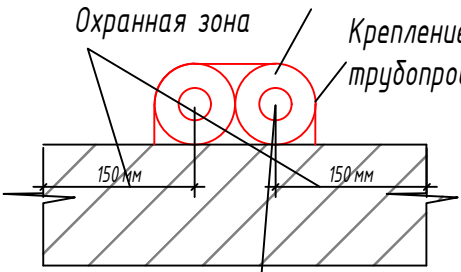

Труба из сшитого
 полиэтилена Sapext

					03-2017-БС66-2-0В			
					Многоэтажная жилая застройка (жилой комплекс со встроенными помещениями, подземными автостоянками) по адресу: г. Санкт-Петербург, Большой Сампсониевский проспект (кад. номер участка 78:36:0005016:1309)			
Изм.	Кол. уч.	Лист	№ док.	Подп.	Дата	Стадия	Лист	Листов
						ИД		
Нач. участка Инженер ПТО					Ткачев А.А. Иванова М.П.		Корпус 2	
					Исполнительная схема №87. Отопление. План 8 этажа. Секция 8.		ООО "Балтикон" 215	