


VN
107

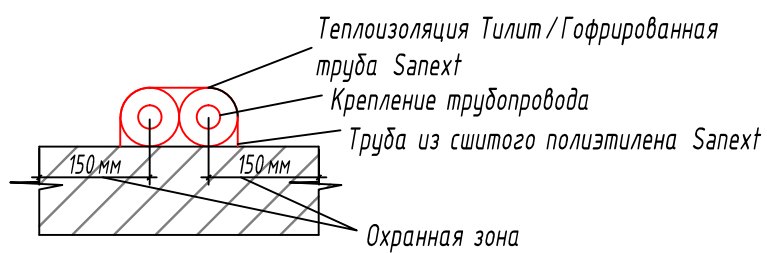

						03-2017-БС66-3-0В			
						Многоэтажная жилая застройка (жилой комплекс со встроенными помещениями, подземными автостоянками) по адресу: г. Санкт-Петербург, Большой Сампсониевский проспект (кад. номер участка 78:36:0005016:1309)			
Изм.	Кол. ун.	Лист	№ док.	Подп.	Дата	Корпус 3	Стадия	Лист	Листов
Нач. участка	Ткачев А.А.						ИД	67	
Инженер ПТО	Иванова М.П.					Исполнительная схема №67. Отопление.		000 "Балтиконт"	
						План 7 этажа.			
						Секция 1.			