


ООО «БАЛТИКОН»  
 Данный чертеж является  
 исполнительным  
 «    » 20 г.  
 Подпись \_\_\_\_\_

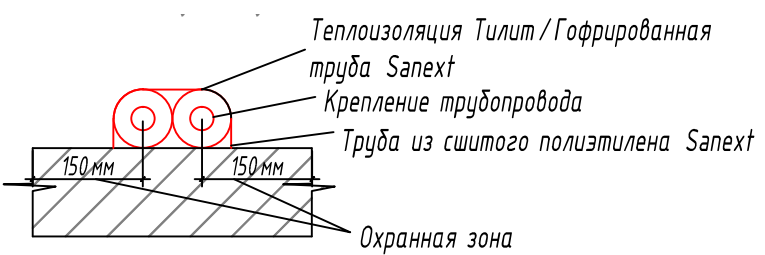

					03-2017-БС66-3-0В				
					Многоэтажная жилая застройка (жилой комплекс со встроенными помещениями, подземными автостоянками) по адресу: г. Санкт-Петербург, Большой Сампсониевский проспект (кад. номер участка 78:36:0005016:1309)				
Изм.	Кол. уц.	Лист	№ док.	Погн.	Дата	Корпус 3	Стадия	Лист	Листов
							ИД	54	
Нач. участка Ткачев А.А. Инженер ПТО Иванова М.П.					Исполнительная схема №54. Отопление. План 5 этажа. Секция 2.		ООО "Балтикон"		