


ООО «БАЛТИКОН»
 Данный чертеж является
 исполнительным
 « » 20 г.
 Подпись _____

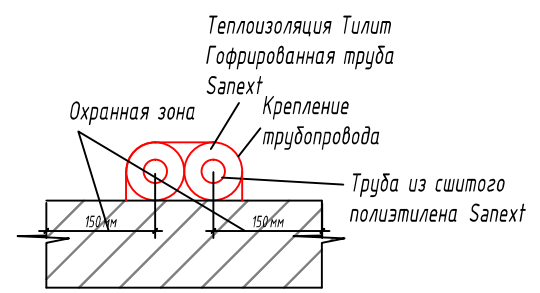

						03-2017-БС66-3-0В			
						Многоэтажная жилая застройка (жилой комплекс со встроенными помещениями, подземными автостоянками) по адресу: г. Санкт-Петербург, Большой Сампсониевский проспект (кад. номер участка 78:36:0005016:1309)			
Изм.	Кол. у.	Лист	№ док	Подп.	Дата	Корпус 3	Станция	Лист	Листов
Нач. участка Инженер ПТО		Ткачев А.А. Иванова М.П.		<i>Иванова</i>			ИД	27	
						Исполнительная схема №27. Отопление. План 1 этажа. Секция 3.		ООО "Балтикон"	