


ООО «БАЛТИКОН»
 Данный чертёж является
 исполнительным
 «...» 20 г.
 Подпись _____

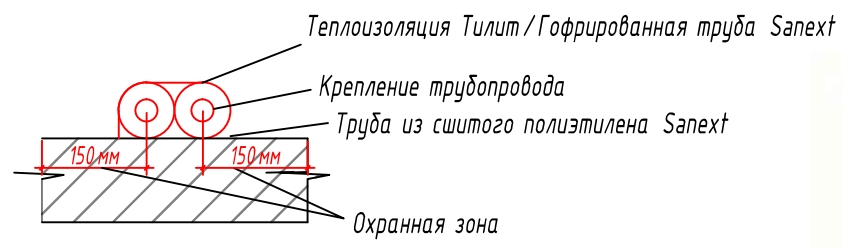

					03-2017-БС66-3-0В			
					Многоэтажная жилая застройка (жилой комплекс со встроенными помещениями, подземными автостоянками) по адресу: г. Санкт-Петербург, Большой Сампсониевский проспект (кад. номер участка 78:36:0005016:1309)			
Изм.	Кол. ум.	№ док.	Погн.	Дата	Корпус 3	Страница	Лист	Листов
Нач. участка	Инженер ПТО	Ткачев А.А.	Иванова М.П.	<i>[Signature]</i>		ИД	76	
					Исполнительная схема №76. Отопление. План 8 этажа. Секция 3.			
					ООО "Балтикон"			