


ООО «БАЛТИКОН»  
 Данный чертеж является  
 исполнительным  
 « » 20 г.  
 Подпись \_\_\_\_\_

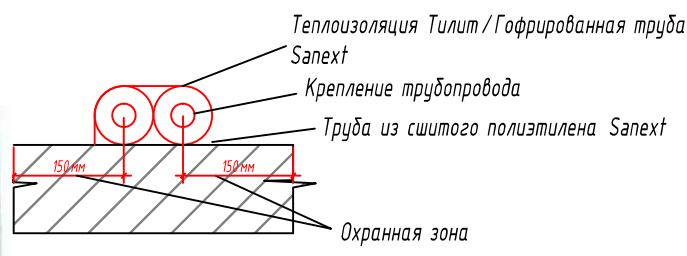

					03-2017-BC66-3-0B			
					Многоэтажная жилая застройка (жилой комплекс со встроенными помещениями, подземными автостоянками) по адресу: г. Санкт-Петербург, Большой Сампсониевский проспект (кад. номер участка 78:36:0005016:1309)			
Изм.	Кол. ун.	Лист	№ док.	Погн.	Дата	Статус	Лист	Листов
						ИД	57	
Нач. участка Ткачев А.А. Инженер ПТО Иванова М.П.					Корпус 3		Исполнительная схема №57. Отопление. План 5 этажа. Секция 5.	
					ООО "Балтикон"			