


Теплоизоляция Тилит / Гофрированная труба

Охранная зона

Sanext

Крепление трубопровода

Труба из сшитого полиэтилена Sanext

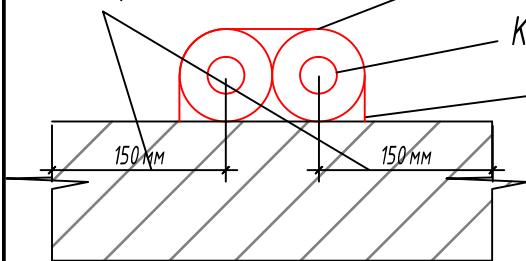

ООО «БАЛТИКОН»
 Данный чертеж является
 исполнительным
 « 20 » г.
 Подпись _____

					03-2017-БС66-1-0В				
					Многоэтажная жилая застройка (жилой комплекс со встроенными помещениями, подземными автостоянками) по адресу: г. Санкт-Петербург, Большой Сампсониевский проспект (кад. номер участка 78:36:0005016:1309)				
Изм.	Кол.	Лист	№ док.	Погн.	Дата	Корпус 1	Стация	Лист	Листов
Нач. участка		Ткачев А.А.				Исполнительная схема №29. Отопление. План 2 этажа. Секция 2.	ИД	29	
Разработал		Иванова М.П.					ООО "Балтикон"		