


Теплоизоляция Тилит
Гофрированная труба
Sanext



ООО «БАЛТИКОН»
Данный чертеж является
исполнительным
« » 20 г.
Подпись _____

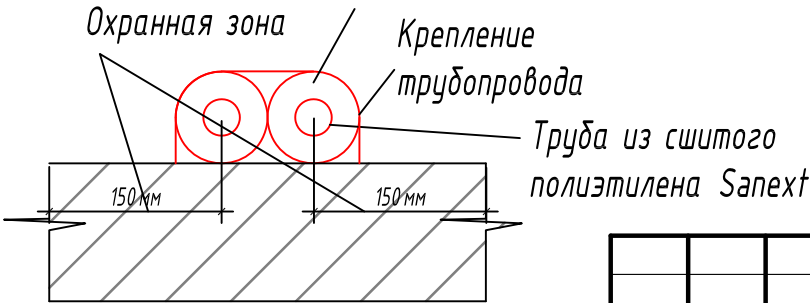

					03-2017-БС66-1-0В			
					Многоэтажная жилая застройка (жилой комплекс со встроенными помещениями, подземными автостоянками) по адресу: г. Санкт-Петербург, Большой Сампсониевский проспект (кад. номер участка 78:36:0005016:1309)			
Изм.	Кол.	Лист	№ док.	Погн.	Дата	Стадия	Лист	Листов
Нач. участка		Ткачев А.А.				Корпус 1	ИД	47
Разработал		Иванова М.П.					ООО "Балтикон"	
						Исполнительная схема №47. Отопление. План 5 этажа. Секция 2.		