


ООО «БАЛТИКОН»  
 Данный чертеж является  
 исполнительным  
 « 20 г.  
 Подпись \_\_\_\_\_

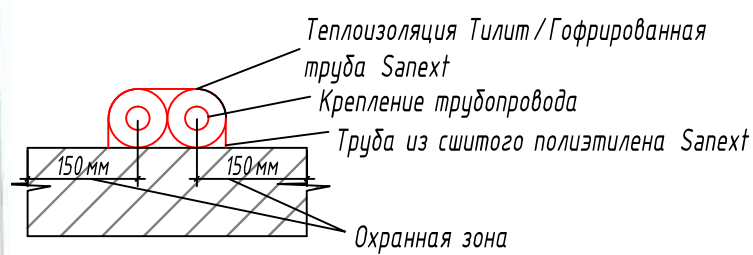

					03-2017-БС66-3-0В					
					Многоэтажная жилая застройка (жилой комплекс со встроенными помещениями, подземными автостоянками) по адресу: г. Санкт-Петербург, Большой Сампсониевский проспект (кад. номер участка 78:36:0005016:1309)					
Изм.	Кол. уц.	Лист	№ док.	Погн.	Дата	Корпус 3	Стадия	Лист	Листов	
							ИД	51		
					Исполнительная схема №51. Отопление. План 4 этажа. Секция 6.			ООО "Балтикон"		