


ООО «БАЛТИКОН»
 Данный чертеж является
 исполнительным
 « 20 г.
 Подпись

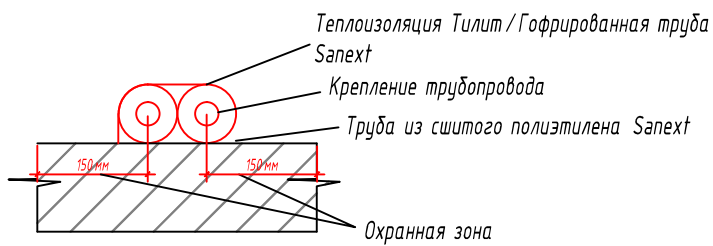

					03-2017-BC66-3-0B					
					Многоэтажная жилая застройка (жилой комплекс со встроенными помещениями, подземными автостоянками) по адресу: г. Санкт-Петербург, Большой Сампсониевский проспект (кад. номер участка 78:36:0005016:1309)					
Изм.	Кол. уц.	Лист	№ док.	Погн.	Дата	Корпус 3	Статус	Лист	Листов	
							ИД	72		
					Исполнительная схема №72. Отопление. План 7 этажа. Секция 6.			ООО "Балтикон"		