


ООО «БАЛТИКОН»
 Данный чертеж является
 исполнительным
 «...» 20 г.
 Подпись _____

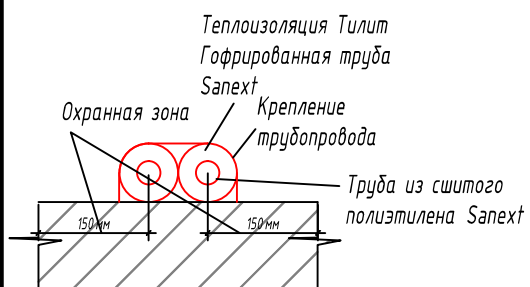

					03-2017-БС66-3-0В			
					Многоэтажная жилая застройка (жилой комплекс со встроенными помещениями, подземными автостоянками) по адресу: г. Санкт-Петербург, Большой Сампсониевский проспект (кад. номер участка 78:36:0005016:1309)			
Изм.	Кол. у.	Лист	№ док.	Погн.	Дата	Статус	Лист	Листов
Нач. участка	Ткачев А.А.					ИД	31	
Инженер ПТО	Иванова М.П.					000 "Балтикон"		
Исполнительная схема №31 Отопление. План 1 этажа. Секция 7.								