


ООО «БАЛТИКОН»
 Данный чертеж является
 исполнительным
 «...» 20... г.
 Подпись _____

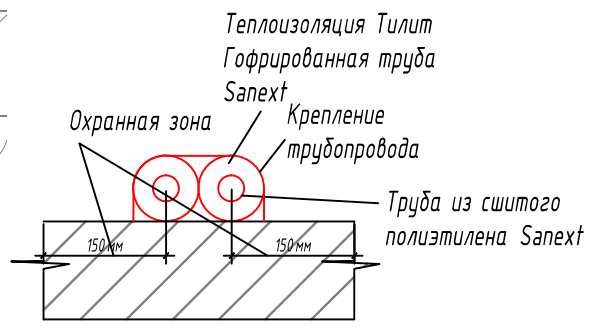

					03-2017-БС66-1-0В				
					Многоэтажная жилая застройка (жилой комплекс со встроенными помещениями, подземными автостоянками) по адресу: г. Санкт-Петербург, Большой Сампсониевский проспект (кад. номер участка 78:36:0005016:1309)				
Изм.	Кол.	Лист	№ док.	Погн.	Дата	Корпус 1	Стадия	Лист	Листов
Нач. участка	Ткачев А.А.						ИД	25	
Разработал	Иванова М.П.					Исполнительная схема №25. Отопление. План 1 этажа. Секция 4.	ООО "Балтикон"		