


ООО «БАЛТИКОН»  
 Данный чертеж является  
 исполнительным  
 «...» 20... г.  
 Подпись \_\_\_\_\_

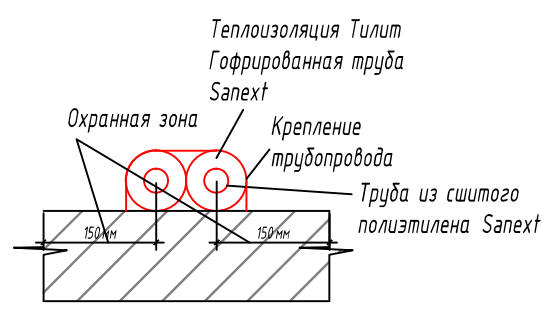

						03-2017-БС66-1-0В			
						Многоэтажная жилая застройка (жилой комплекс со встроенными помещениями, подземными автостоянками) по адресу: г. Санкт-Петербург, Большой Сампсониевский проспект (кад. номер участка 78:36:0005016:1309)			
Изм.	Кол.	Лист	№ док.	Погн.	Дата	Корпус 1	Стадия	Лист	Листов
Нач. участка	Ткачев А.А.	Разработал	Иванова М.П.	<i>[Signature]</i>			ИД	43	
						Исполнительная схема №43. Отопление. План 4 этажа. Секция 4.			
						ООО "Балтикон"			