


ООО «БАЛТИКОН»  
 Данный чертеж является  
 исполнительным  
 «...» 20 г.  
 Подпись \_\_\_\_\_

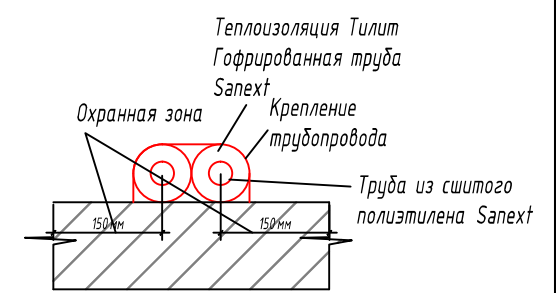

03-2017-БС66-1-0В					
Многоэтажная жилая застройка (жилой комплекс со встроенными помещениями, подземными автостоянками) по адресу: г. Санкт-Петербург, Большой Сампсониевский проспект (кад. номер участка 78:36:0005016:1309)					
Изм.	Кол.	Лист	№ док.	Погн.	Дата
Нач. участка	Ткачев А.А.				
Разработал	Иванова М.П.				
Корпус 1				Станция	Лист
				ИД	Листов
Исполнительная схема №73 Отопление. План 9 этажа. Секция 4.				73	
				ООО "Балтикон"	