


Теплоизоляция Тилит  
Гофрированная труба  
Sanpext



Труба из сшитого  
полиэтилена Sanpext

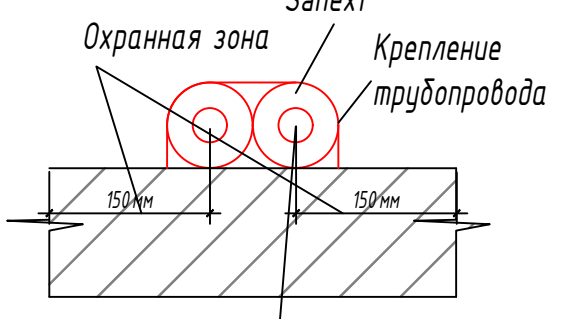

ООО «БАЛТИКОН»  
Данный чертеж является  
исполнительным  
« » 20 г.  
Подпись \_\_\_\_\_

					03-2017-БС66-2-0В					
					Многоэтажная жилая застройка (жилой комплекс со встроенными помещениями, подземными автостоянками) по адресу: г. Санкт-Петербург, Большой Сампсониевский проспект (кад. номер участка 78:36:0005016:1309)					
Изм.	Кол. уч.	Лист	№ док.	Подп.	Дата	Корпус 2	Стадия	Лист	Листов	
							ИД	48		
					Исполнительная схема №48. Отопление. План 4 этажа. Секция 1.			ООО "Балтикон" 176		