


ООО «БАЛТИКОН»  
 Данный чертеж является  
 исполнительным  
 « » 20 г.  
 Подпись \_\_\_\_\_

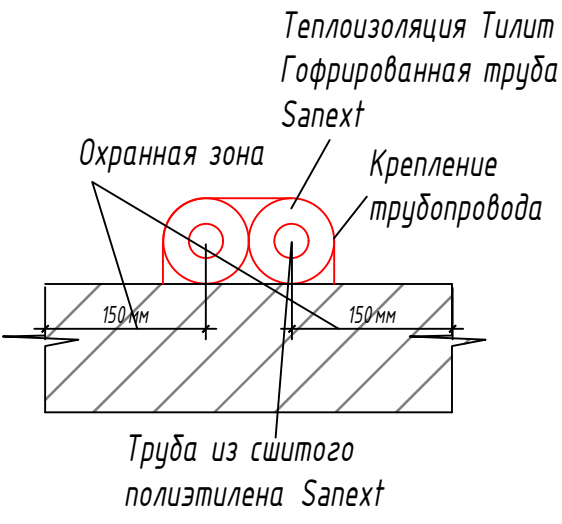

					03-2017-BC66-2-0B					
					Многоэтажная жилая застройка (жилой комплекс со встроенными помещениями, подземными автостоянками) по адресу: г. Санкт-Петербург, Большой Сампсониевский проспект (кад. номер участка 78:36:0005016:1309)					
Изм.	Кол. уч.	Лист	№ док.	Подп.	Дата	Корпус 2	Стадия	Лист	Листов	
							ИД			
Нач. участка Инженер ПТО					Ткачев А.А. Иванова М.П.		Исполнительная схема №64. Отопление. План 6 этажа. Секция 1.	000 "Балтикон" 192		