


ООО «БАЛТИКОН»
 Данный чертеж является
 исполнительным
 « » 20 г.
 Подпись _____

11 12 13 15
 10

Теплоизоляция Тилит
 Гофрированная труба
 SapexT

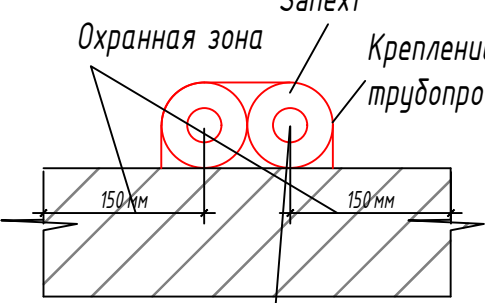

Труба из сшитого
 полиэтилена SapexT

Изм.	Кол. уч.	Лист	№ док.	Подп.	Дата
Нач. участка	Ткачев А.А.				
Инженер ПТО	Иванова М.П.				

03-2017-БС66-2-0В		
Многоэтажная жилая застройка (жилой комплекс со встроенными помещениями, подземными автостоянками) по адресу: г. Санкт-Петербург, Большой Сампсониевский проспект (кад. номер участка 78:36:0005016:1309)		
ИД	Лист	Листов
Корпус 2		000 "Балтикон"
Исполнительная схема №72. Отопление. План 7 этажа. Секция 1.		200