


ООО «БАЛТИКОН»  
 Данный чертеж является  
 исполнительным  
 «    » 20 г.  
 Подпись \_\_\_\_\_



Теплоизоляция Тилит  
 Гофрированная труба  
 Sanext

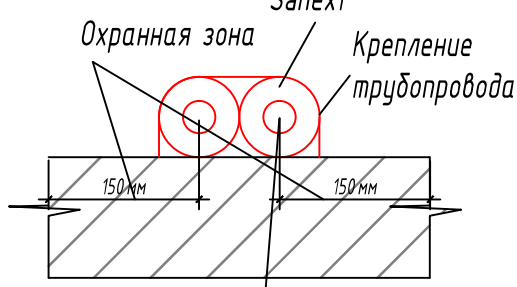

Труба из сшитого  
 полиэтилена Sanext

					03-2017-БС66-2-0В				
					Многоэтажная жилая застройка (жилой комплекс со встроенными помещениями, подземными автостоянками) по адресу: г. Санкт-Петербург, Большой Сампсониевский проспект (кад. номер участка 78:36:0005016:1309)				
Изм.	Кол. у.	Лист	№ док.	Погн.	Дата	Корпус 2	Стадия	Лист	Листов
							ИД	88	
Нач. участка Ткачев А.А. Инженер ПТО Иванова М.П.					Исполнительная схема №88. Отопление. План 9 этажа. Секция 1.		ООО "Балтикон"		