


ООО «БАЛТИКОН»
 Данный чертеж является
 исполнительным
 « » 20 г.
 Подпись _____

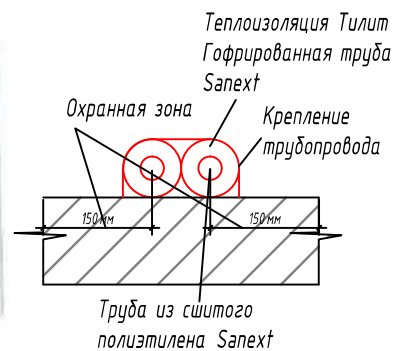

						03-2017-БС66-2-0В			
						Многоэтажная жилая застройка (жилой комплекс со встроенными помещениями, подземными автостоянками) по адресу: г. Санкт-Петербург, Большой Сампсониевский проспект (кад. номер участка 78:36:0005016:1309)			
Изм.	Кол. у.	Лист	№ док.	Погн.	Дата	Корпус 2	Статья	Лист	Листов
Нач. участка	Инженер ПТО	Ткачев А.А.	Иванова М.П.				ИД		
						Исполнительная схема №90. Отопление. План 9 этажа. Секция 3.			
						ООО "Балтикон"			