
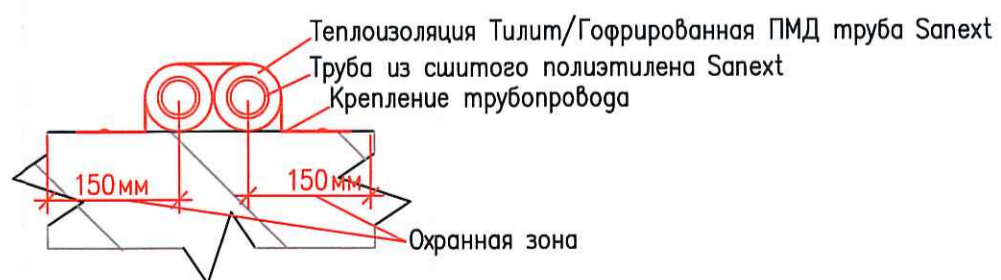


Исполнительная схема №40. Отопление.

План 9 этажа.

Секция 3.

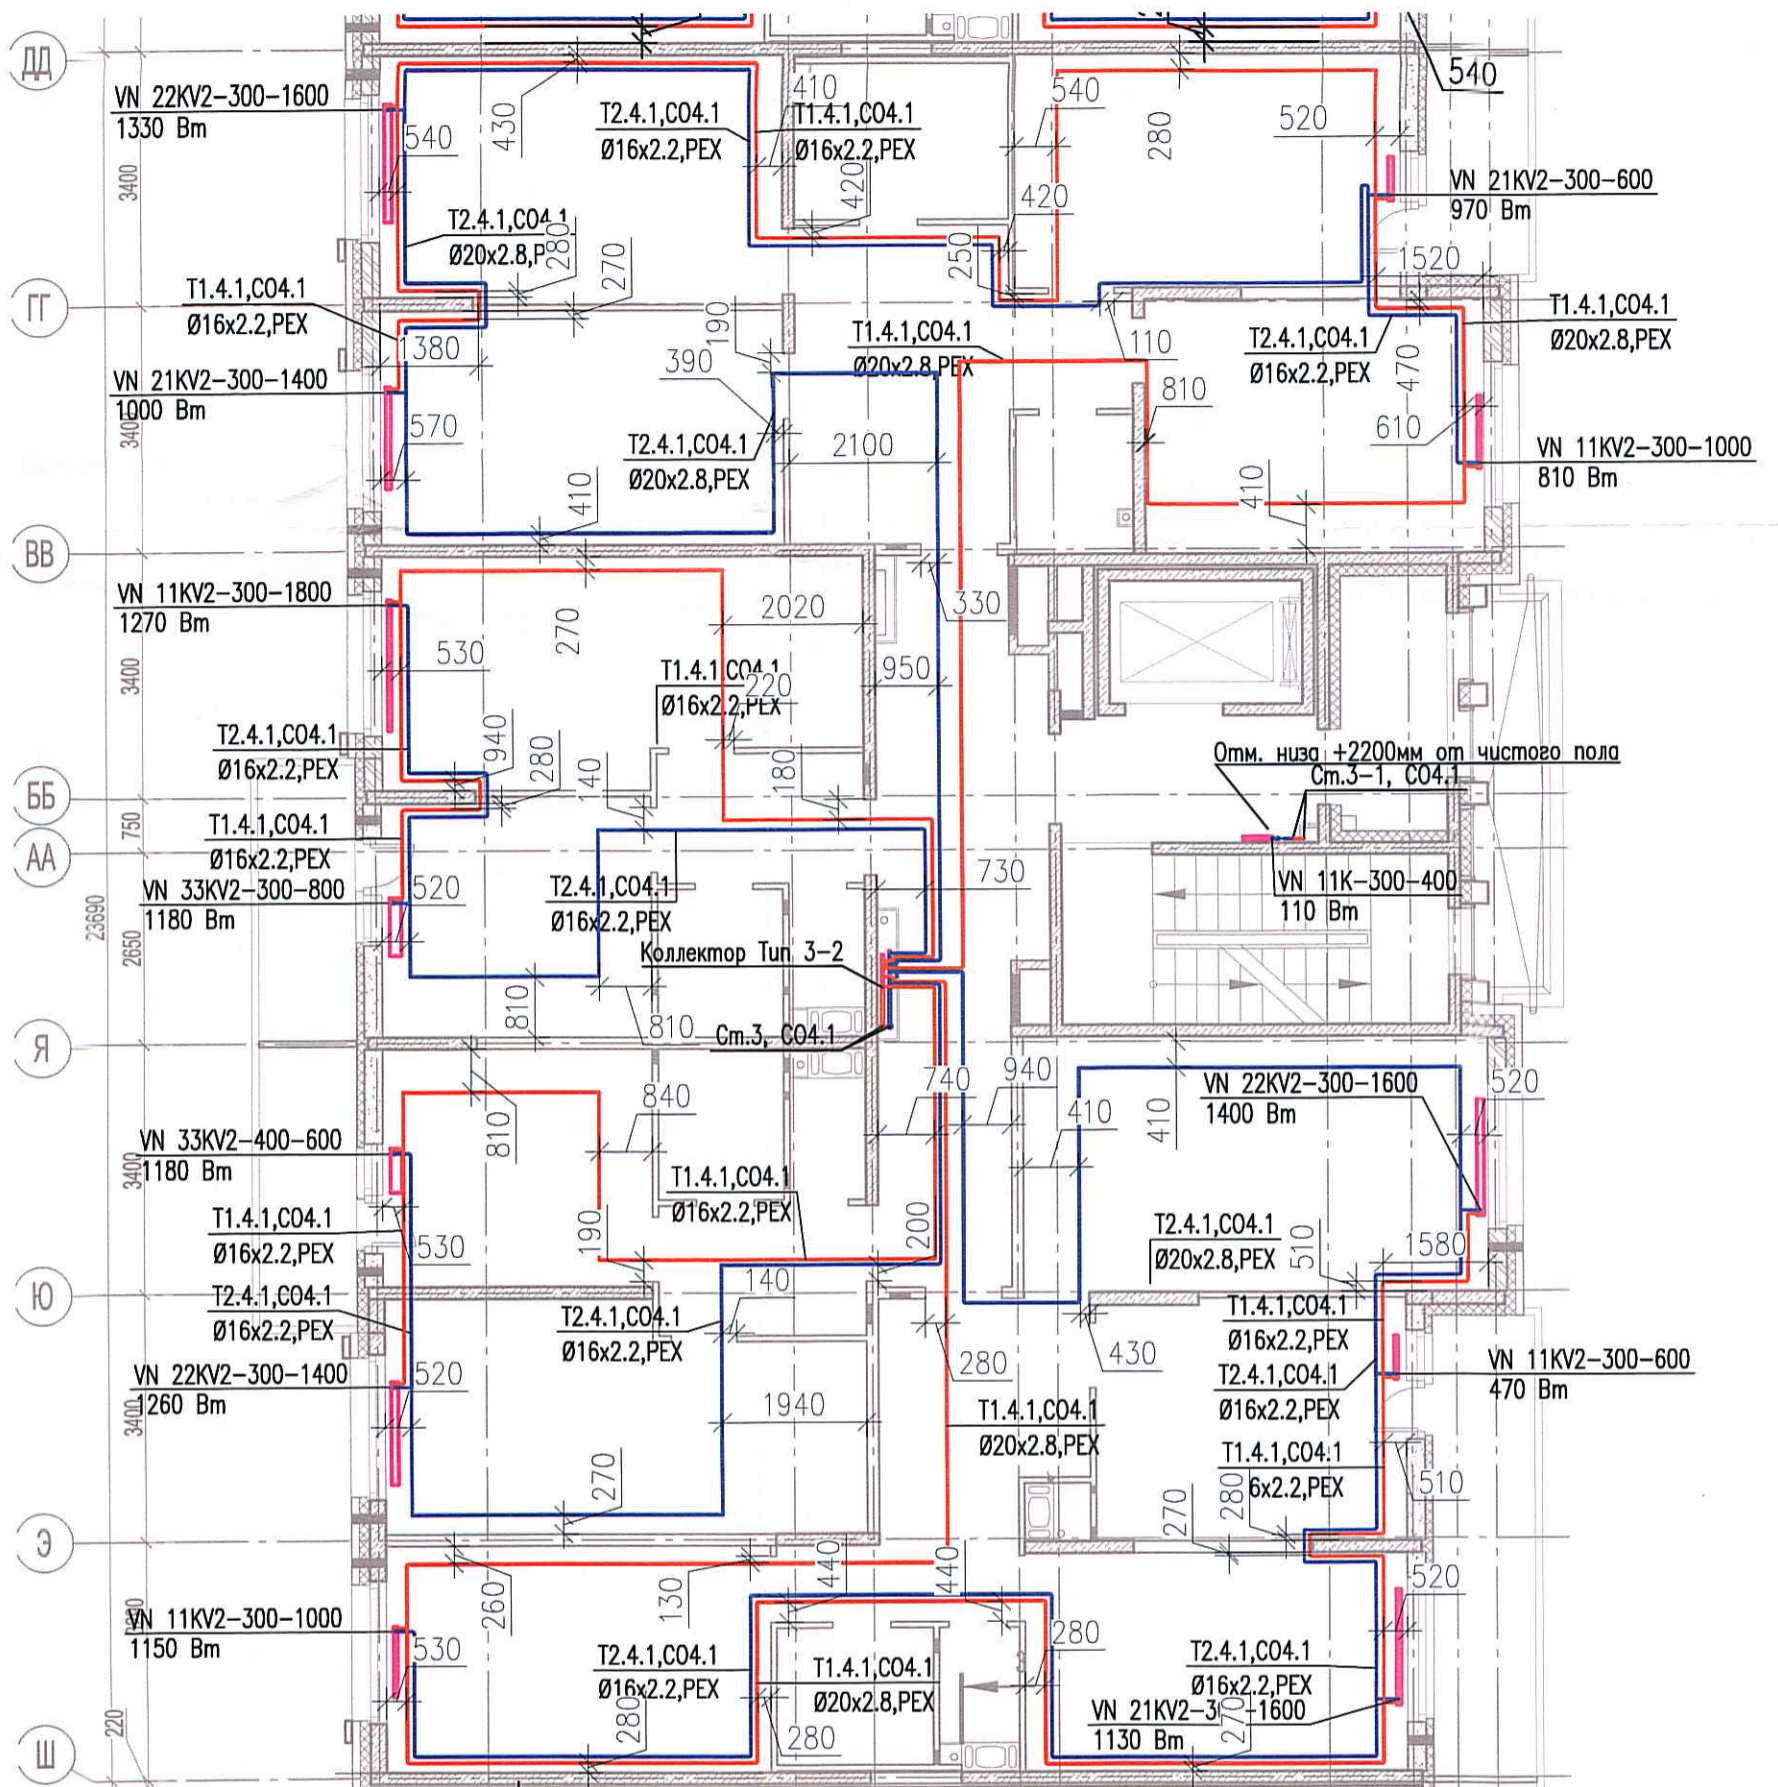

Соглас.	
Имя	
Взам. инв. №	
Подпись и дата	
Инв. № подл.	

03-2017-БС66-1-0В					
Многоэтажная жилая застройка (жилой комплекс со встроенными помещениями, подземными автостоянками) по адресу: г. Санкт-Петербург, Большой Сампсониевский проспект (кад. номер участка 78:36:0005016:1309)					
Изм.	Кол. уч.	Лист	№ док.	Подп.	Дата
Разраб.	Бабаев Р.И.				
Корпус 4				Стадия	Лист
				ИД	ИД
Исполнительная схема №40. Отопление. План 9 этажа. Секция 3.				000 "ПСК"	