
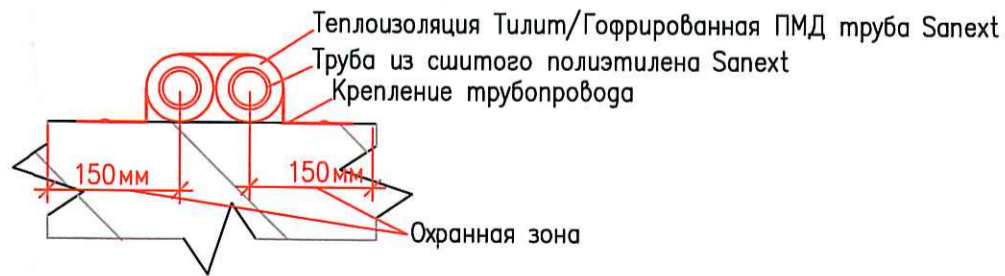


Исполнительная схема №44. Отопление.
План 4 этажа.
Секция 4.

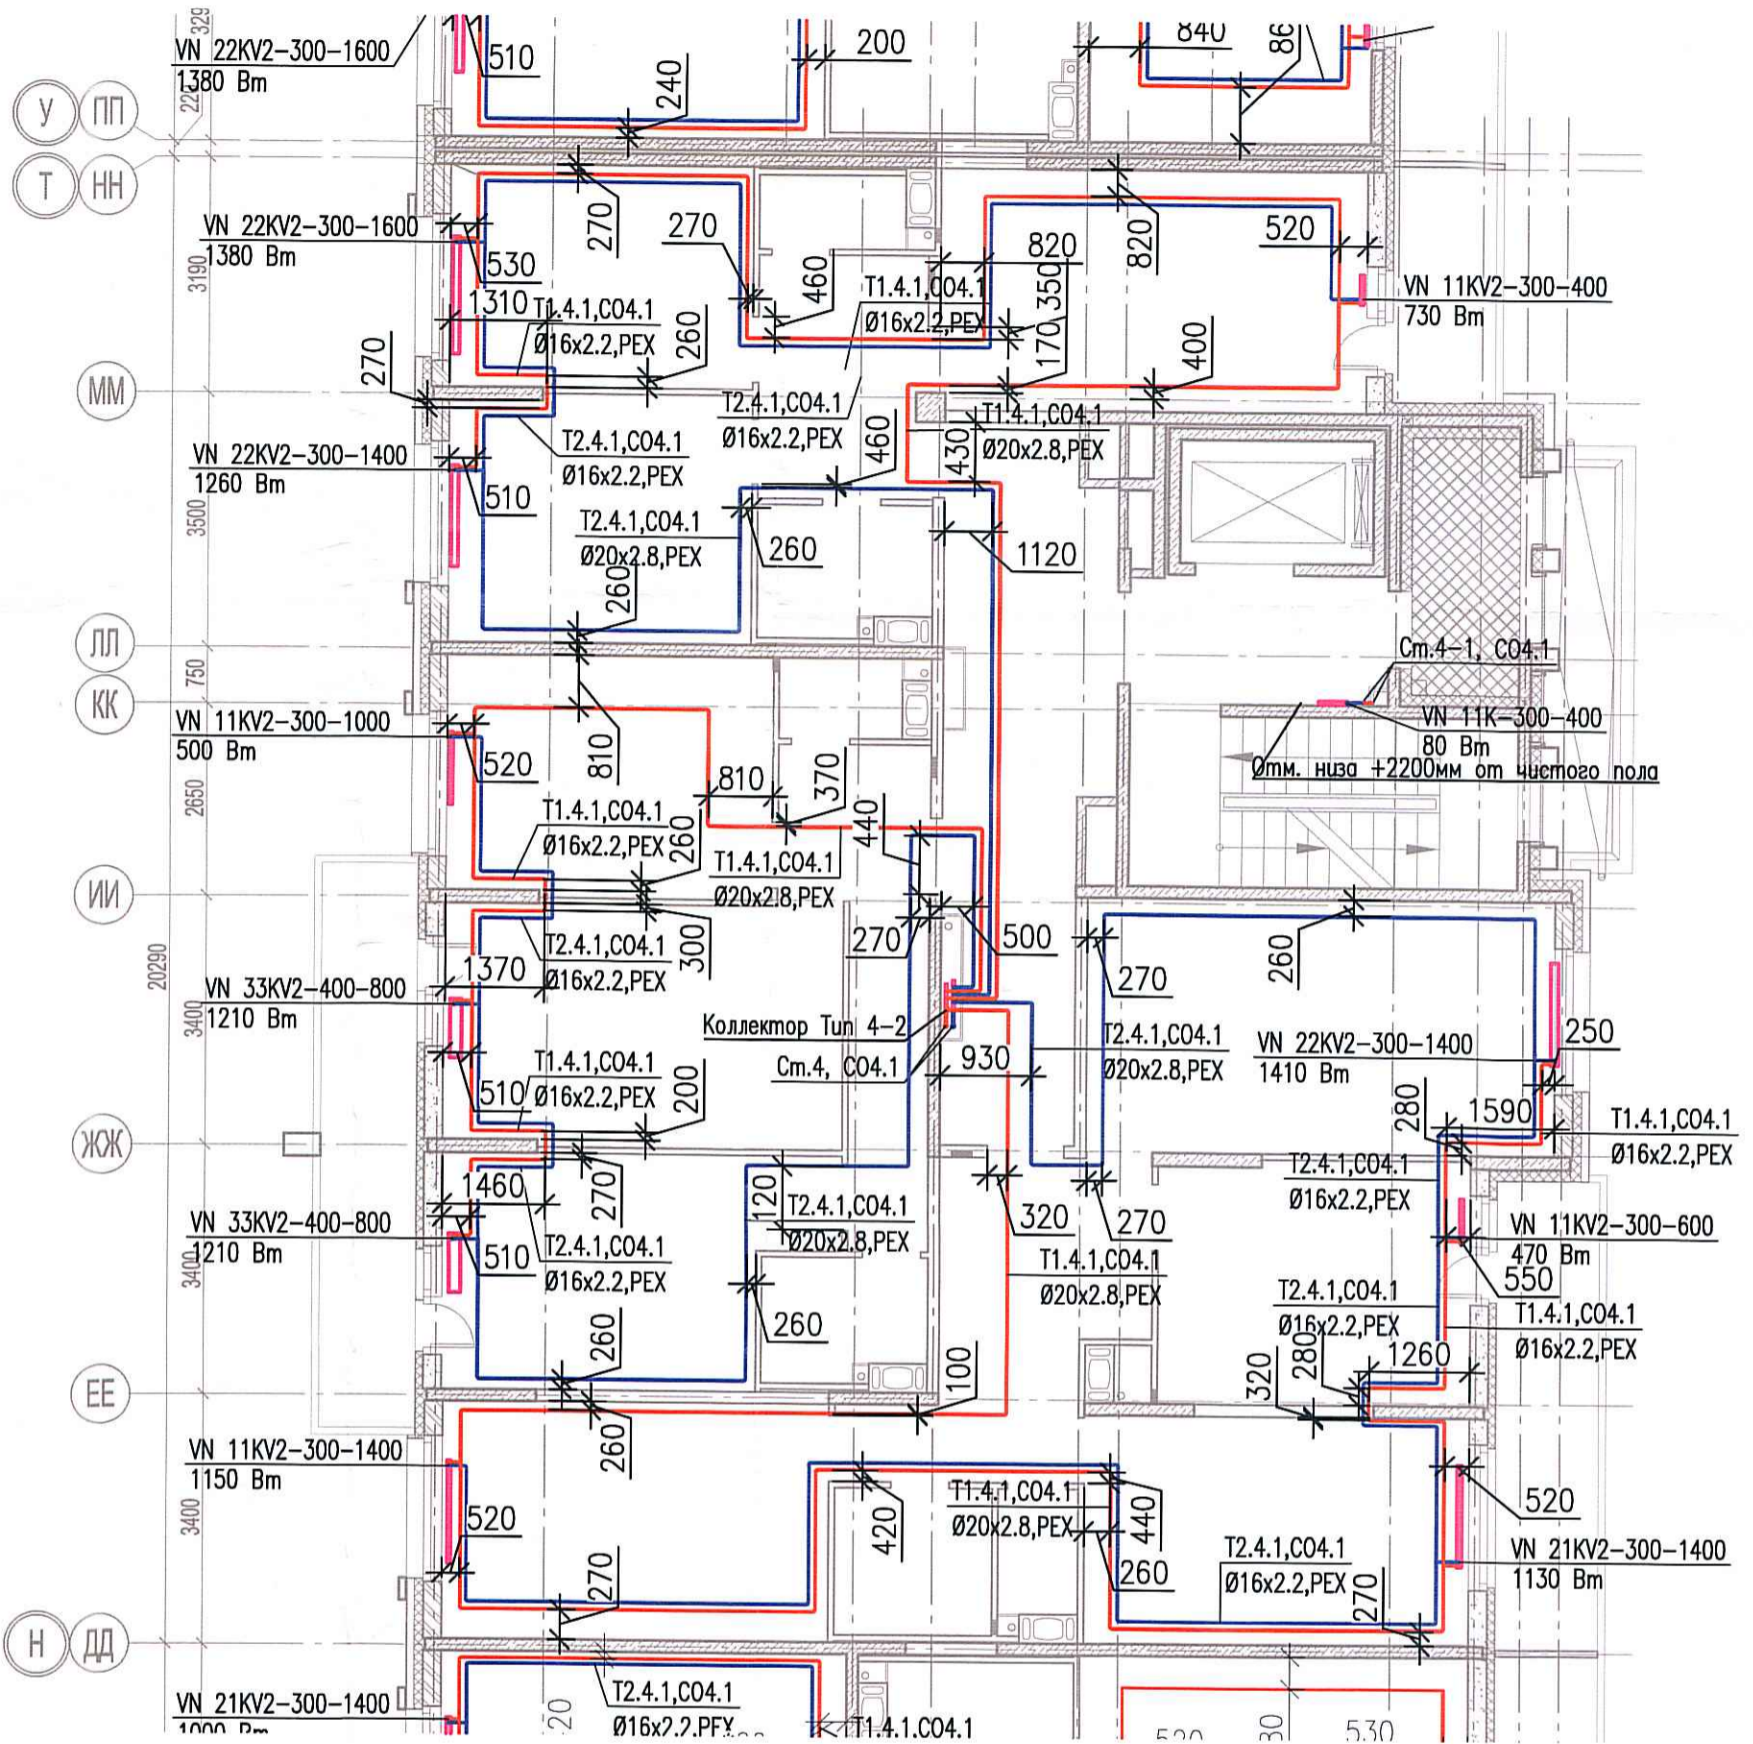

Согласовано

Инв. № подл.	Подпись и дата	Взам. инв. №

03-2017-БС66-1-0В					
Многоэтажная жилая застройка (жилой комплекс со встроенными помещениями, подземными автостоянками) по адресу: г. Санкт-Петербург, Большой Сампсониевский проспект (кад. номер участка 78:36:0005016:1309)					
Изм.	Кол. уч.	Лист	№ док.	Подп.	Дата
Разраб.	Бабаев Р.И.				
Корпус 4				Стация	Лист
Исполнительная схема №44. Отопление. План 4 этажа. Секция 4.				ИД	Листов