
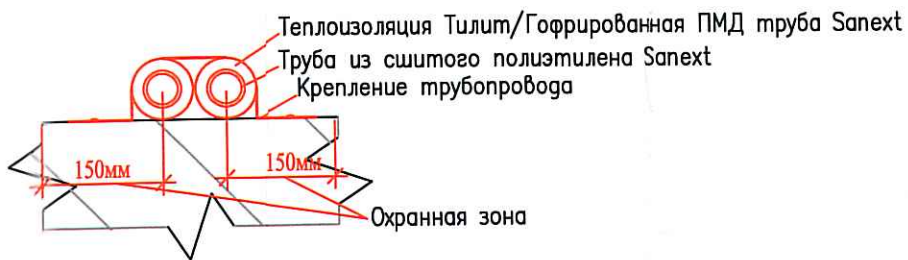


Исполнительная схема №36. Водоснабжение.

План 6 этажа.

Секция 3.

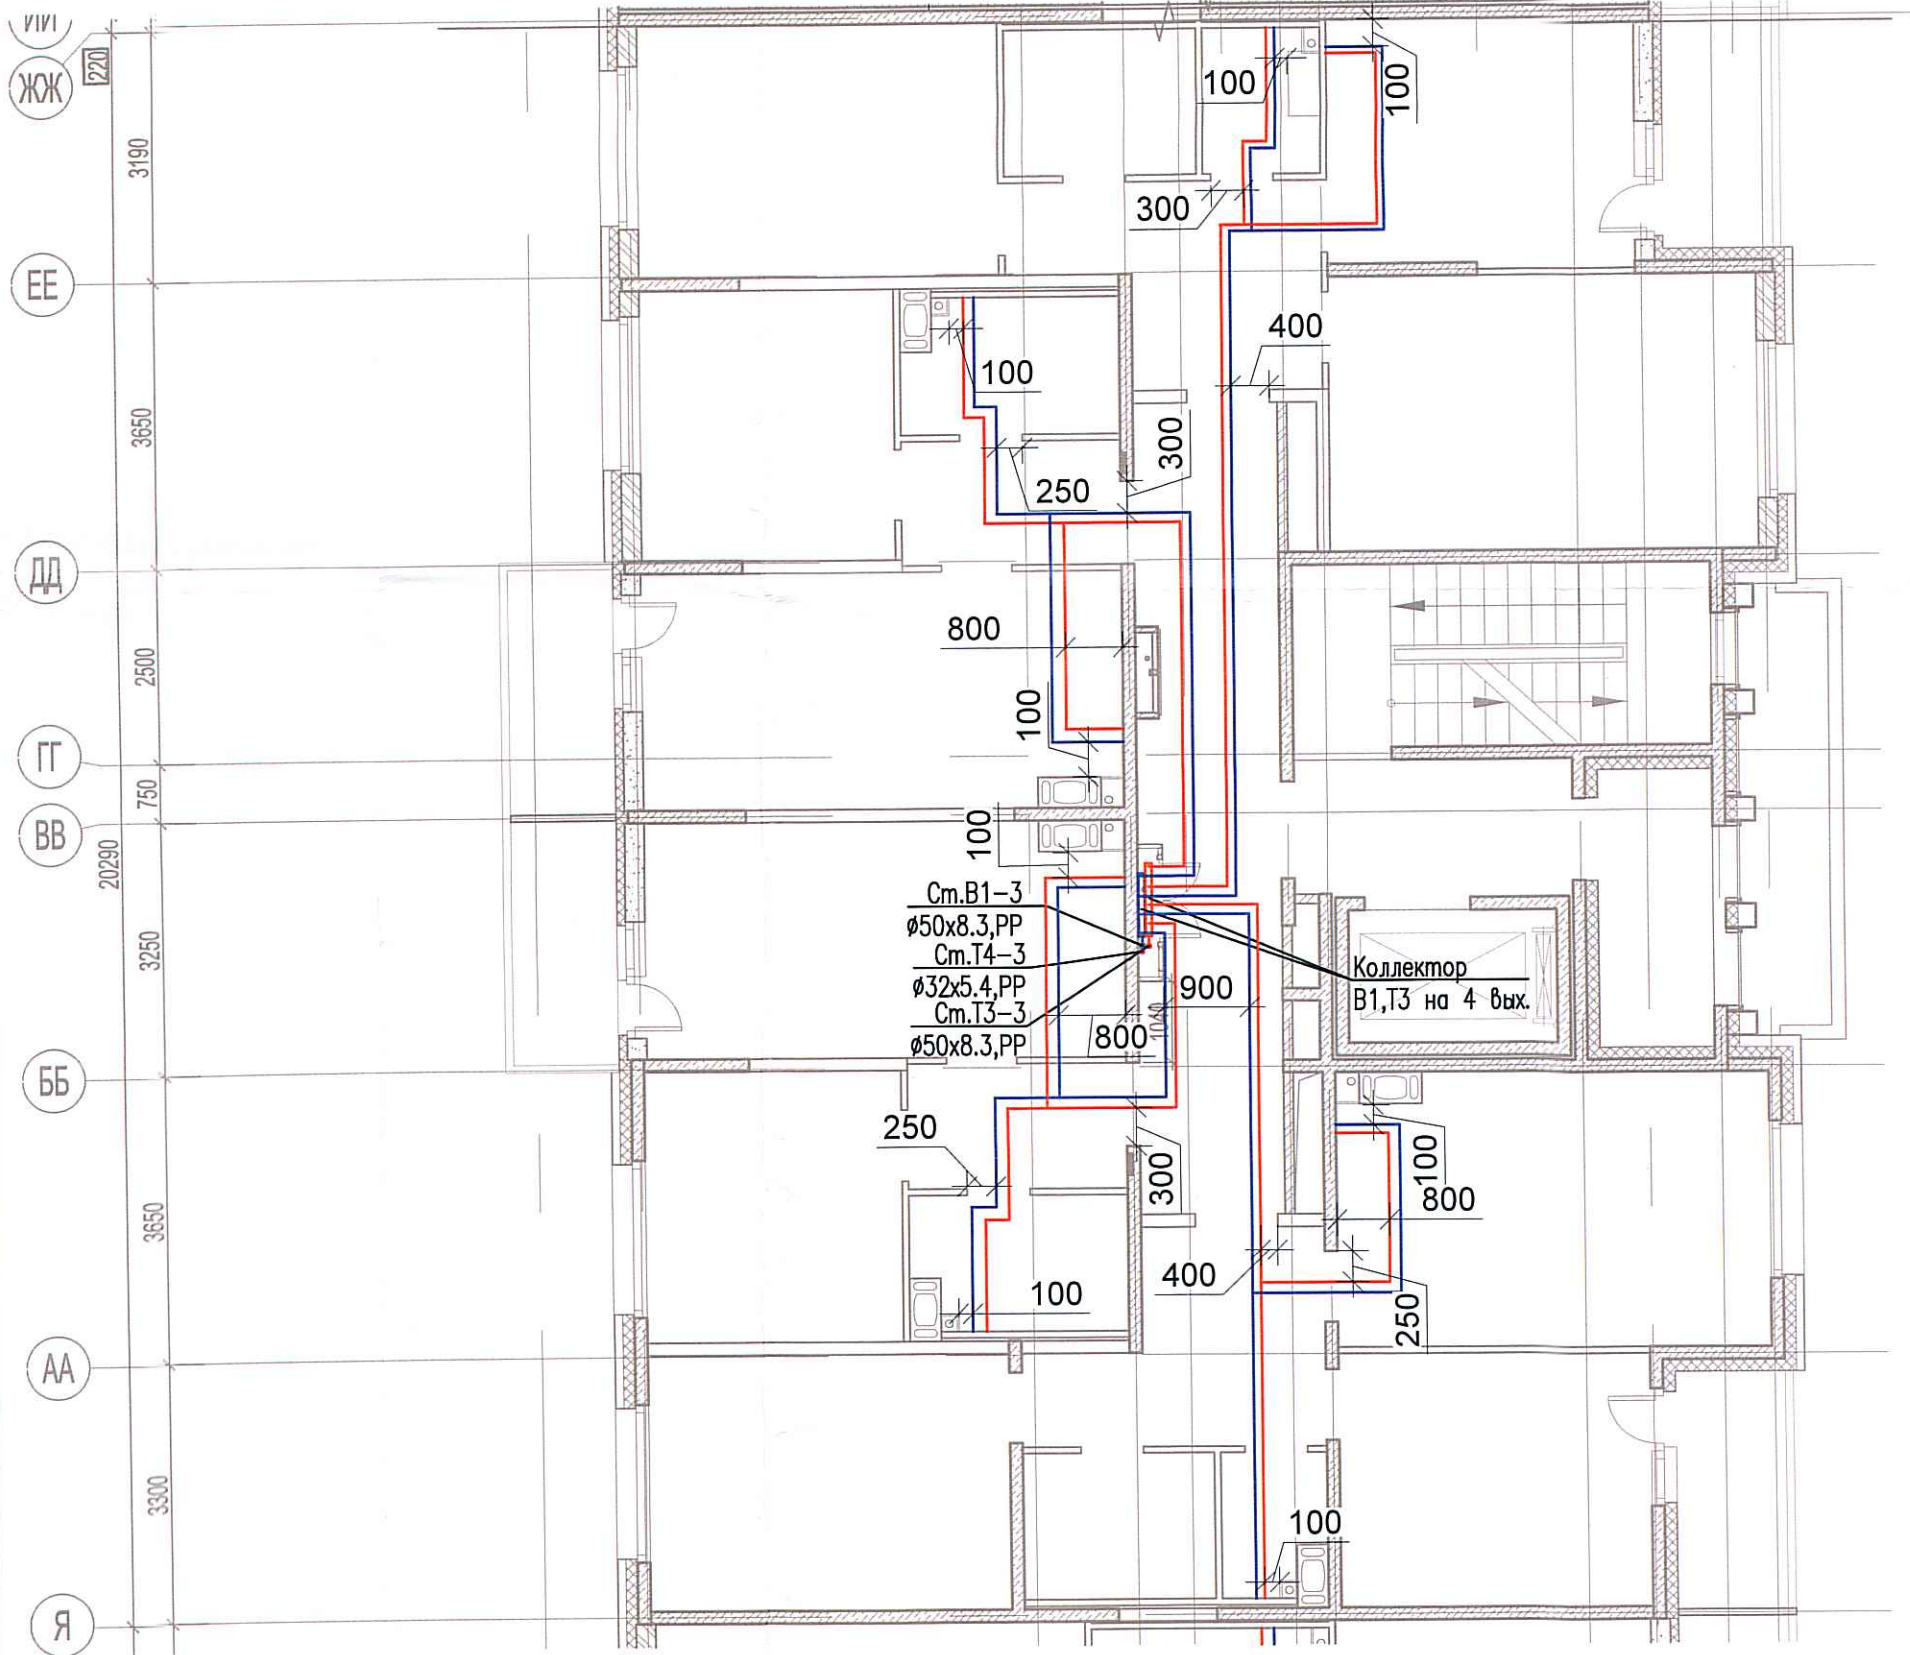

гласовано

Инв. № подл. Подпись и дата. Взам. инв. №

Изм.	Кол. уч.	Лист	№ док.	Подп.	Дата
Разраб.			Бабаев Р.И.		

03-2017-БС66-5-ВК

Многоэтажная жилая застройка (жилой комплекс со встроенными помещениями, подземными автостоянками) по адресу: г. Санкт-Петербург, Большой Сампсониевский проспект (кад. номер участка 78:36:0005016:1309)

Корпус 5

Исполнительная схема №36. Водоснабжение.
План 6 этажа.
Секция 3.

Стадия Лист Листов

ИД 620

ООО "ПСК"

Формат А3