
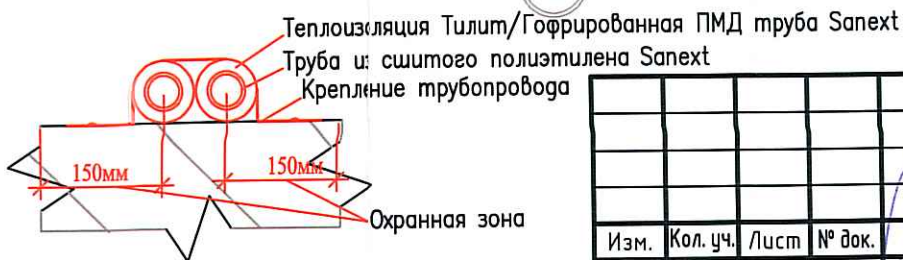


Исполнительная схема №17. Водоснабжение.
План 5 этажа.

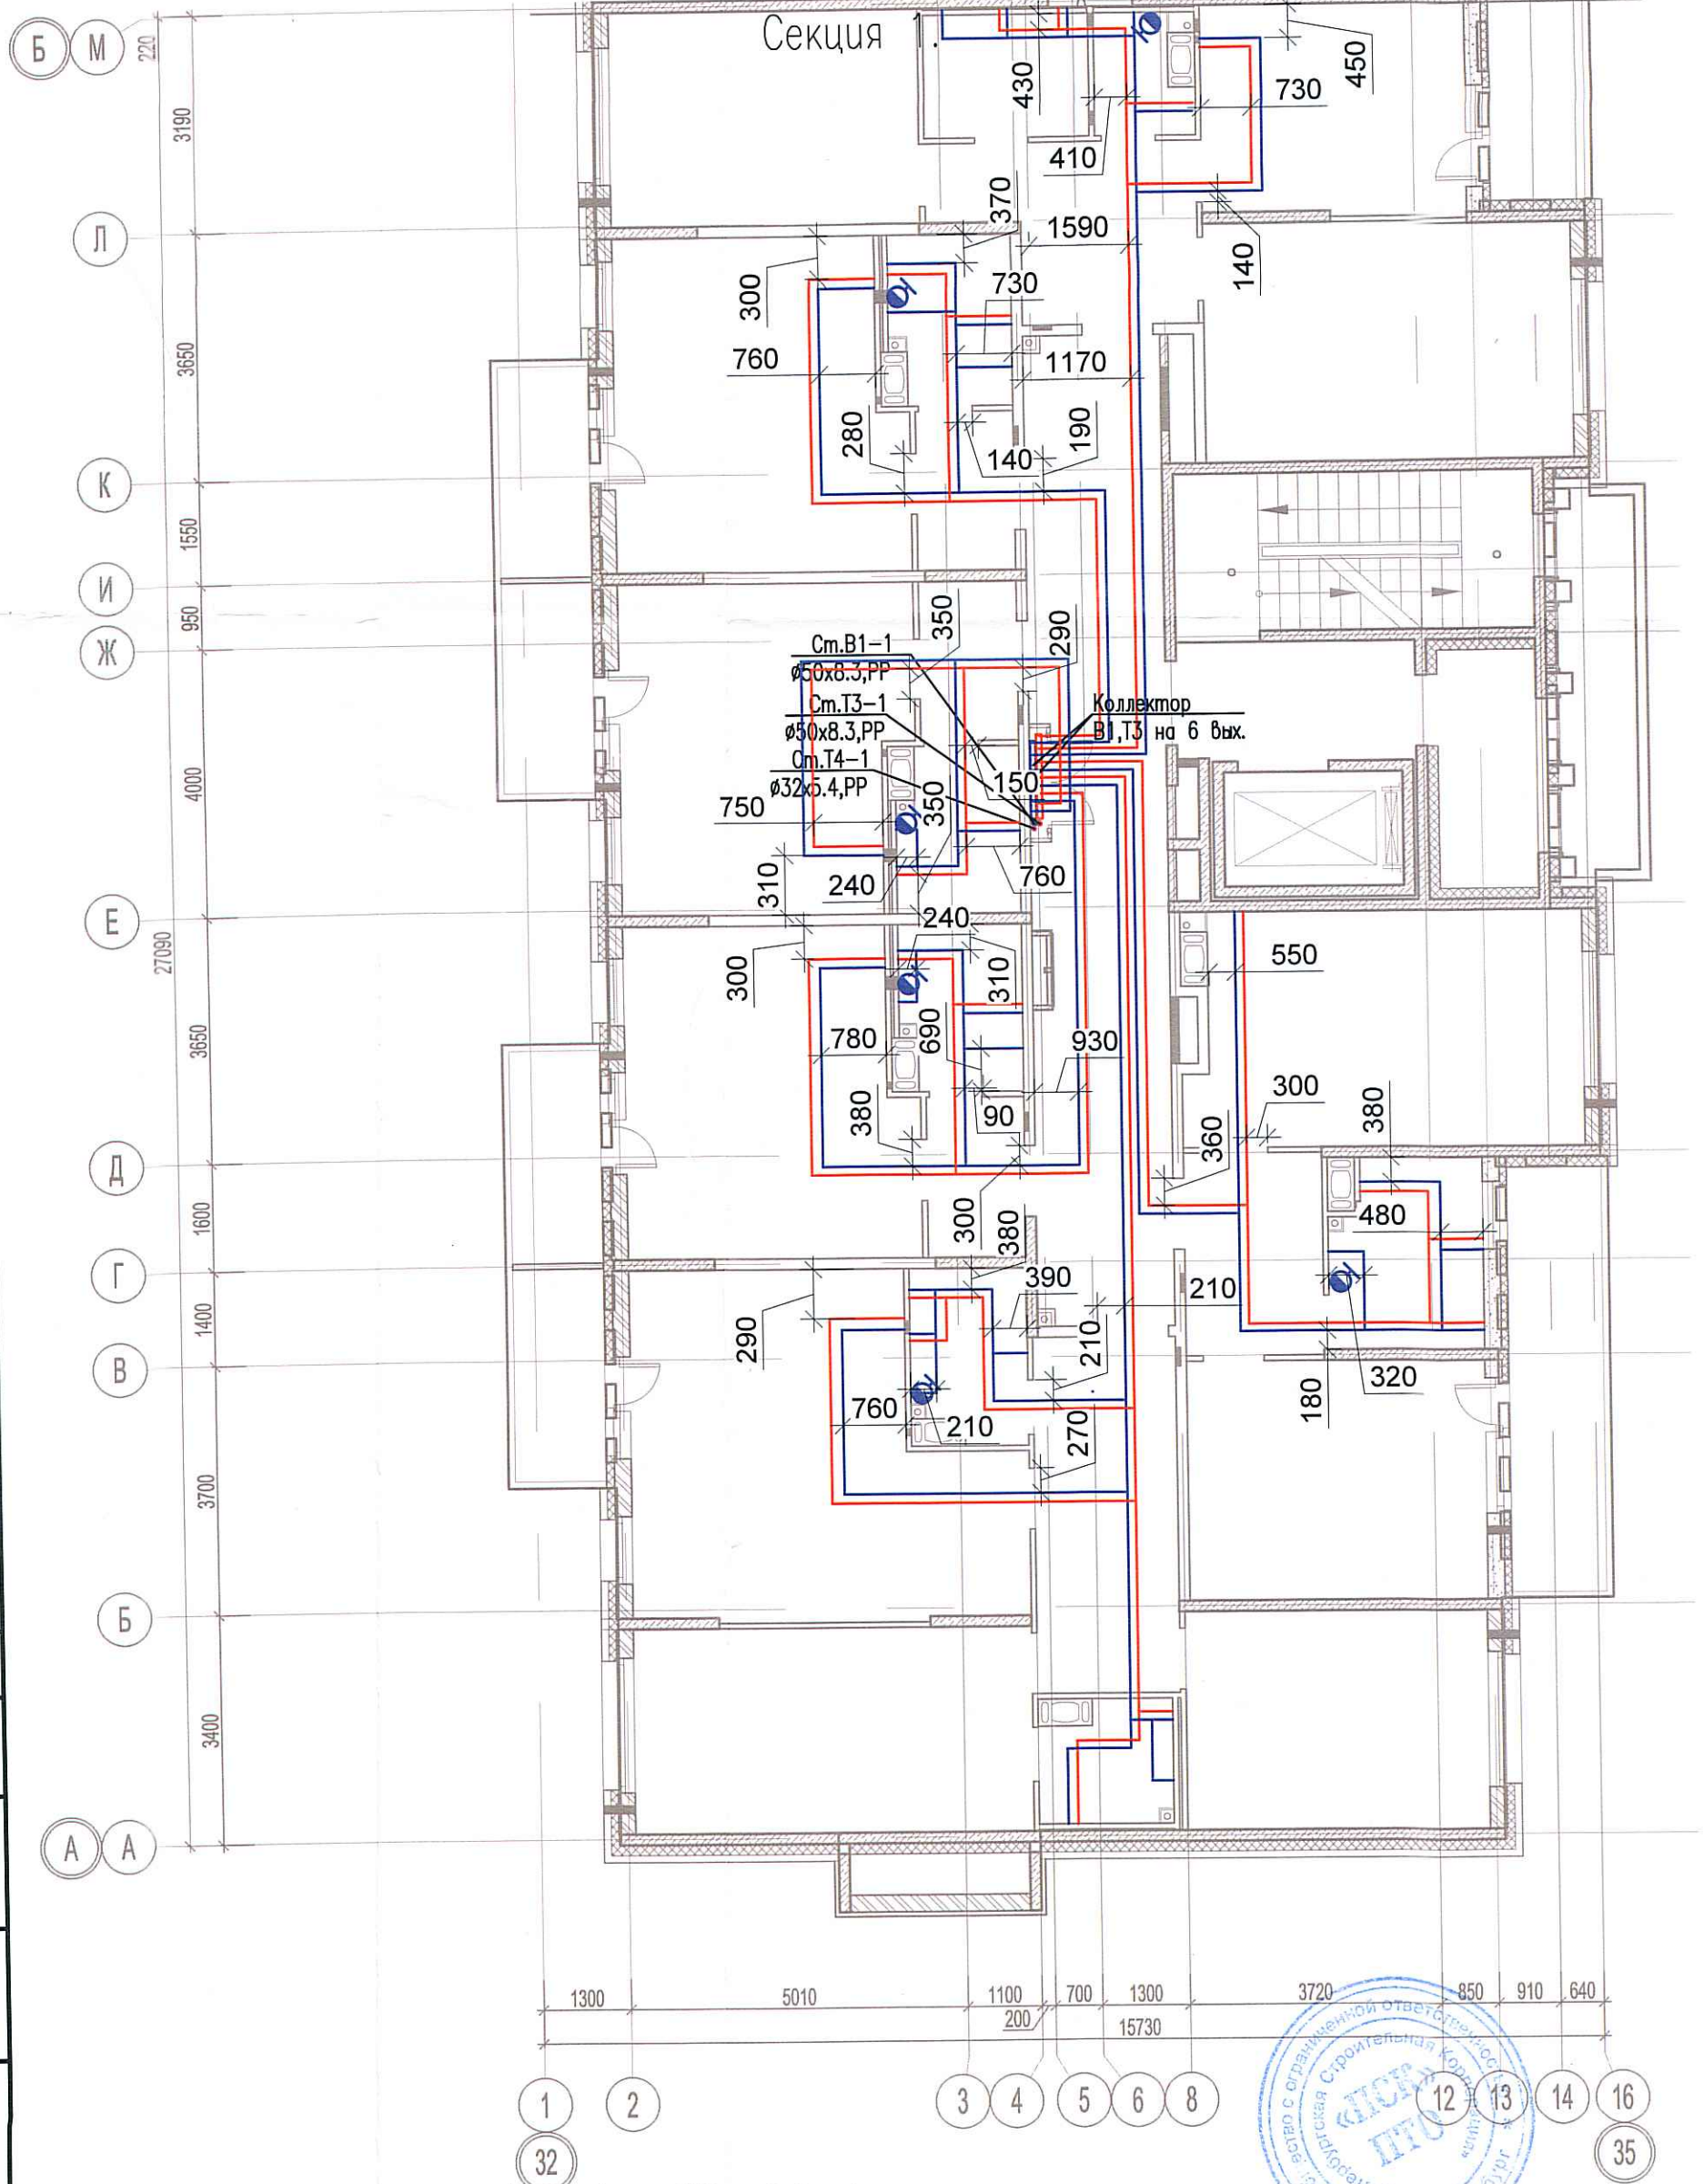

Инв. № подл.	Подпись и дата	Взам. инв. №	Засовано

Изм.					03-2017-БС66-5-ВК				
Многоэтажная жилая застройка (жилой комплекс со встроенными помещениями, подземными автостоянками) по адресу: г. Санкт-Петербург, Большой Сампсониевский проспект (кад. номер участка 78:36:0005016:1309)					Корпус 5				
Исполнительная схема №17. Водоснабжение. План 5 этажа. Секция 1.					ИД 601				
ООО "ПСК"					Формат А3				