



Исполнительная схема №21. Водоснабжение.  
План 9 этажа.

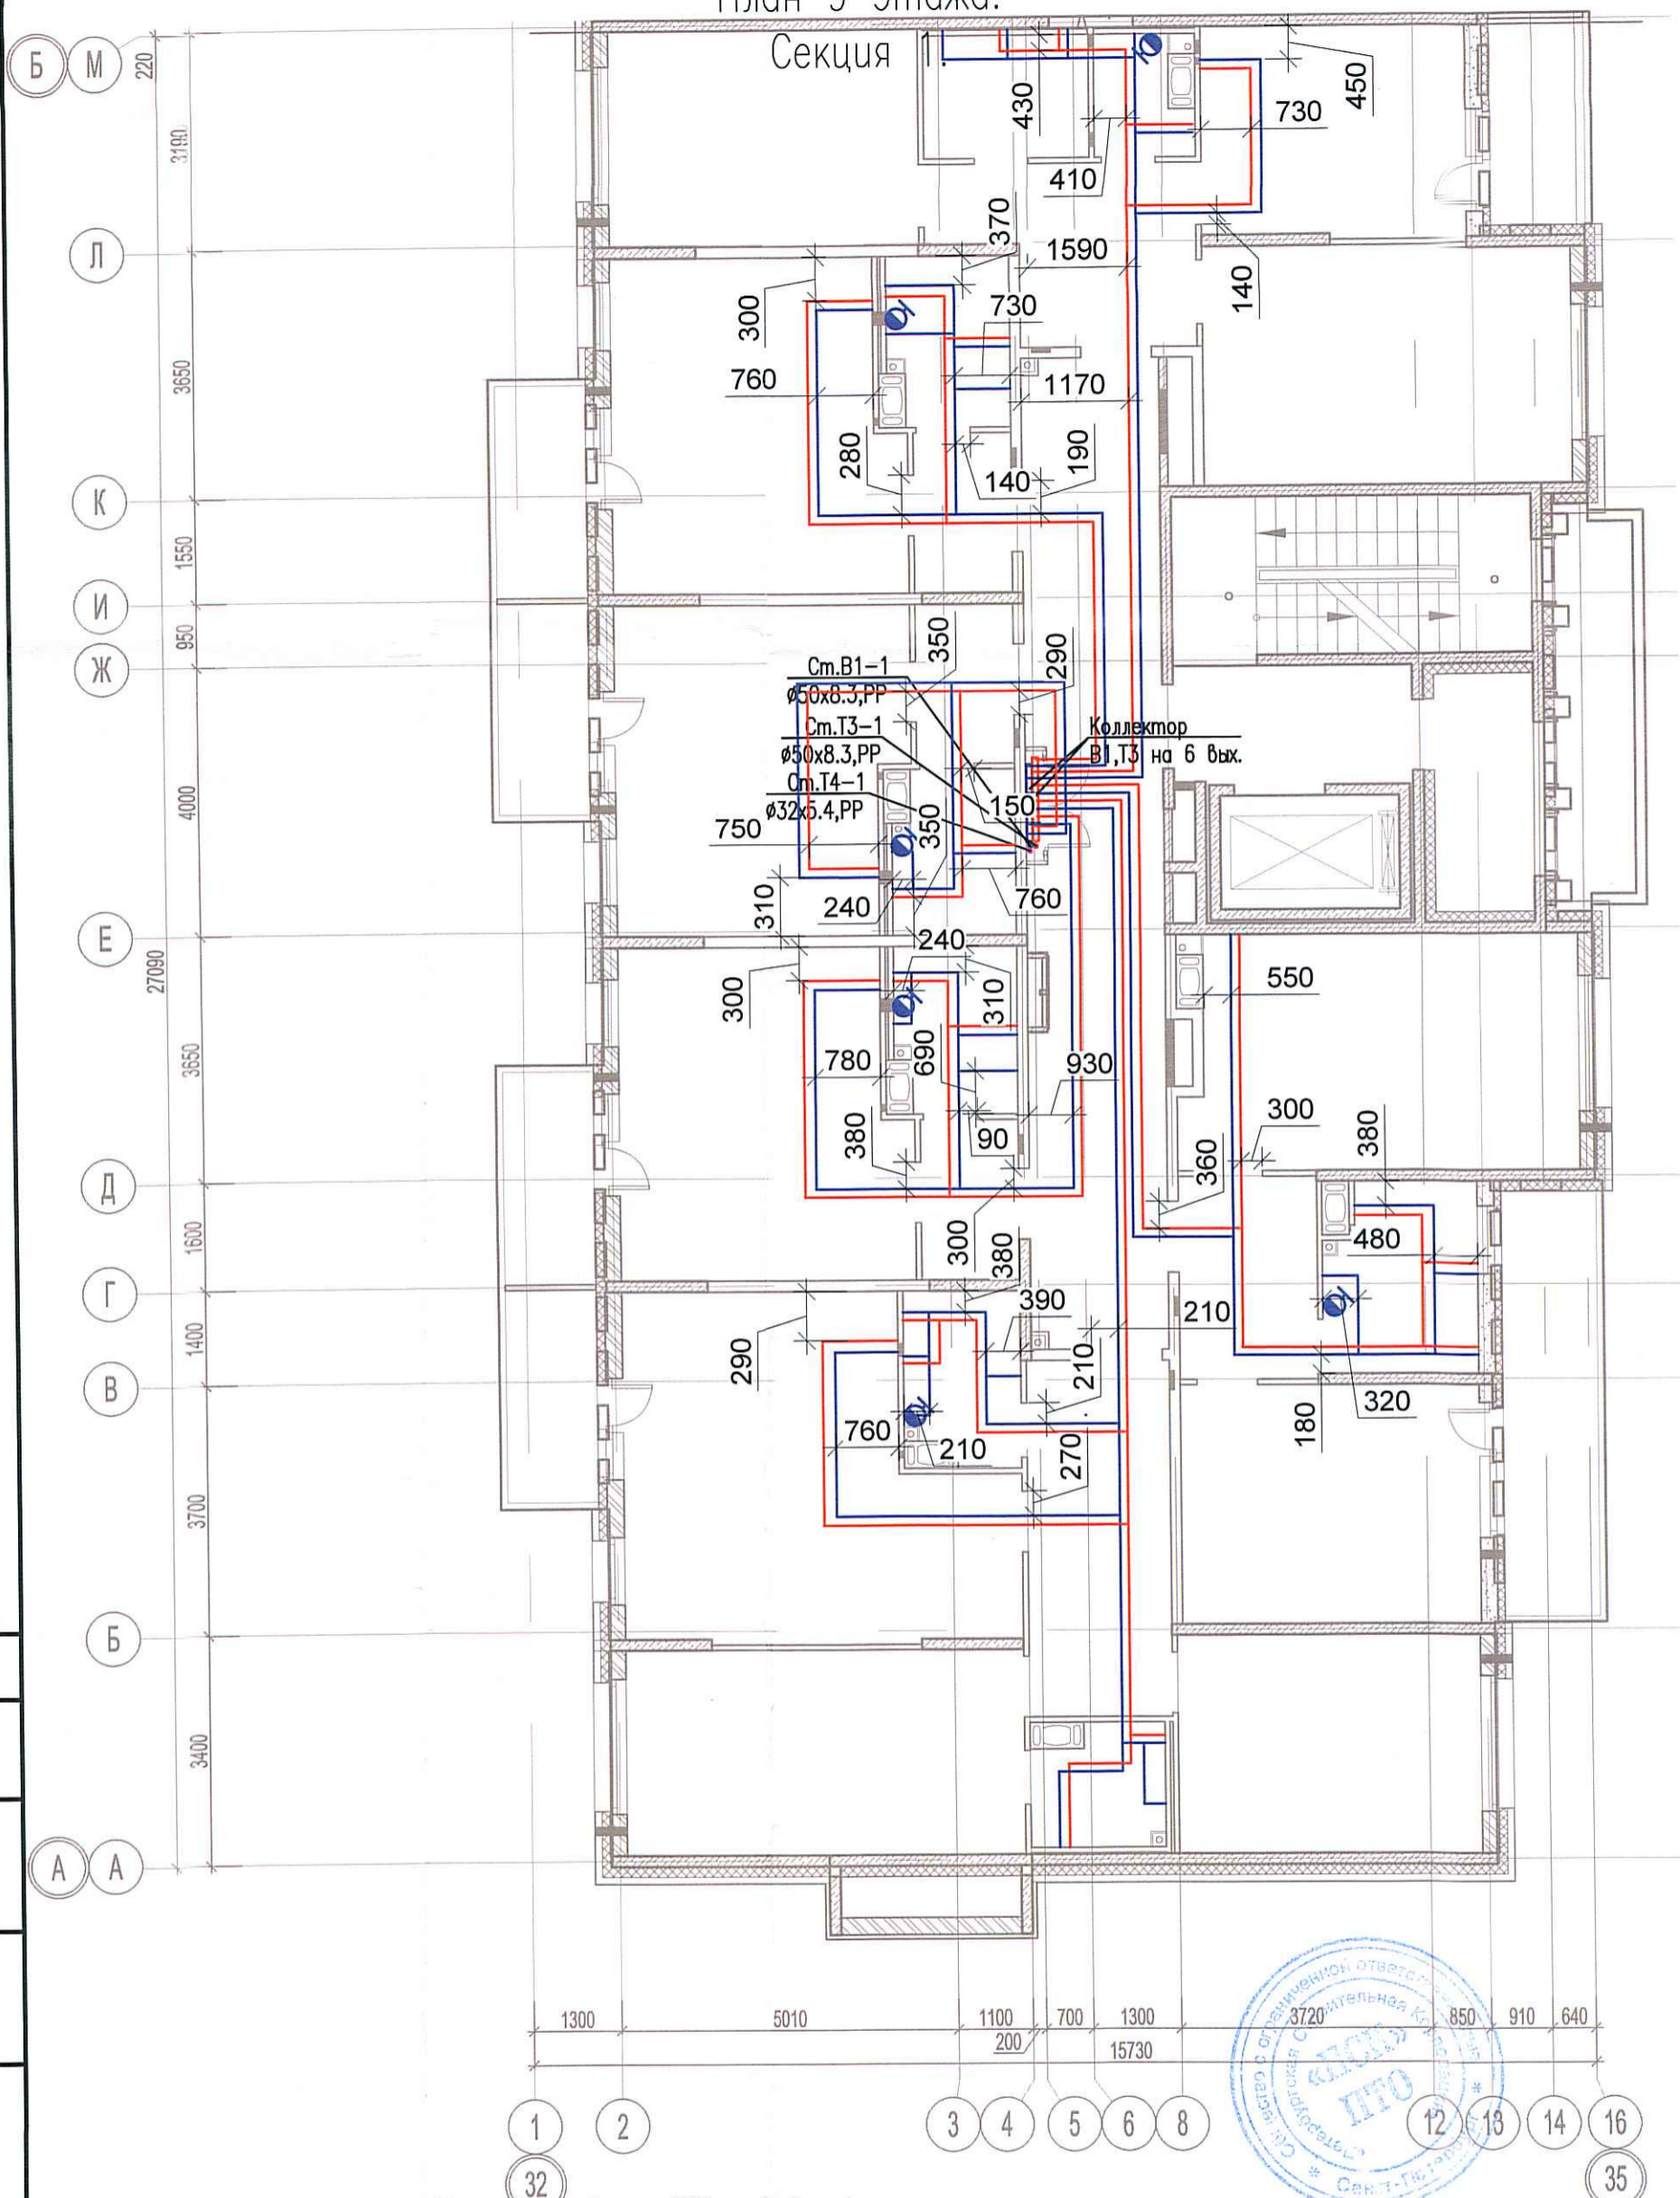

Согласовано

Инв. № подл.	Подпись и дата	Взам. инв. №

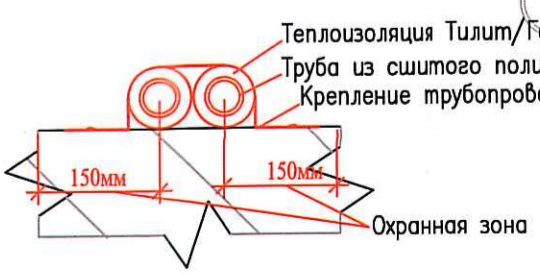

Изм.	Кол. уч.	Лист	№ док.	Подп.	Дата
Разраб.	Бабаев Р.И.				

03-2017-БС66-5-ВК		
Многоэтажная жилая застройка (жилой комплекс со встроенными помещениями, подземными автостоянками) по адресу: г. Санкт-Петербург, Большой Сампсониевский проспект (кад. номер участка 78:36:0005016:1309)		
Корпус 5	Стадия	Лист
Исполнительная схема №21. Водоснабжение. План 9 этажа. Секция 1.	ИД	Листов