



Исполнительная схема №42. Водоснабжение.

План 3 этажа,
Секция 4.

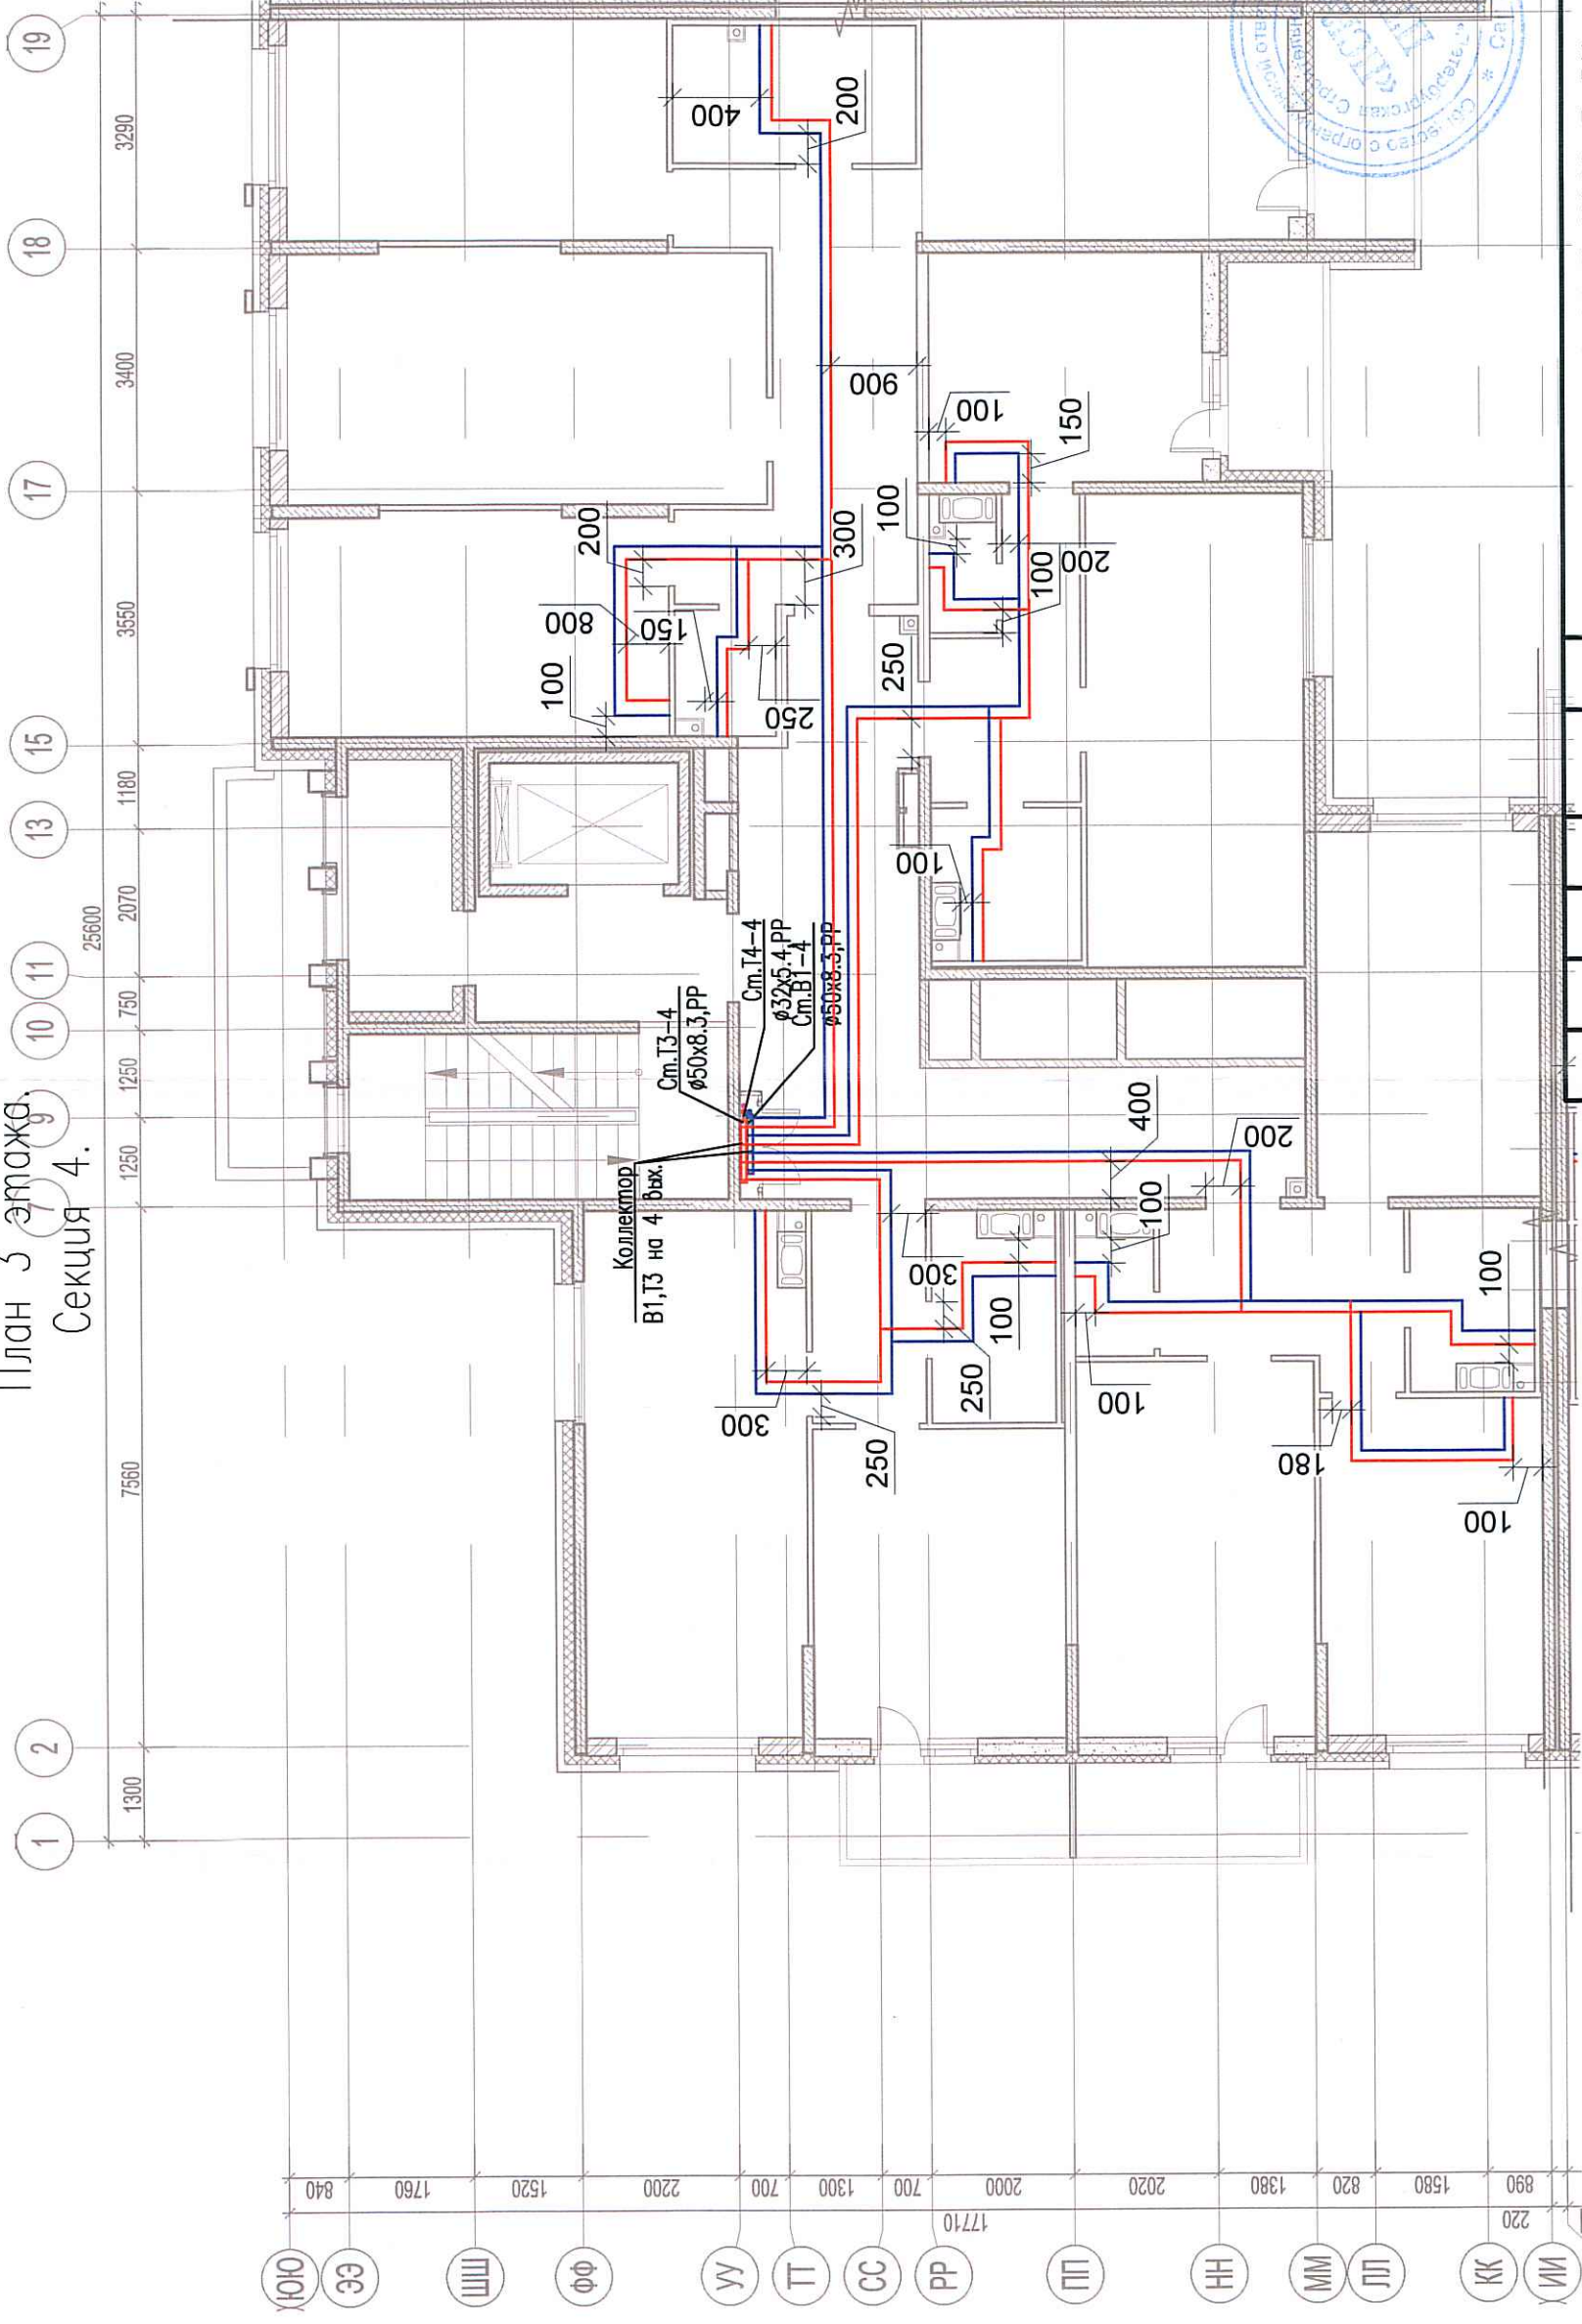

03-2017-БС66-5-ВК		Многоэтажная жилая застройка (жилой комплекс со встроенными помещениями, подземными автостоянками) по адресу: г. Санкт-Петербург, Большой Сампсониевский проспект (кад. номер участка 78:36:0005016:1309)	
Изм.	Кол. уч.	Лист	№ док.
Разраб.	Бабаев Р.И.	Дата	
Корпус 5		Лист	Листов
Исполнительная схема №42. Водоснабжение. План 3 этажа. Секция 4.		ИД	000 "ПСК"

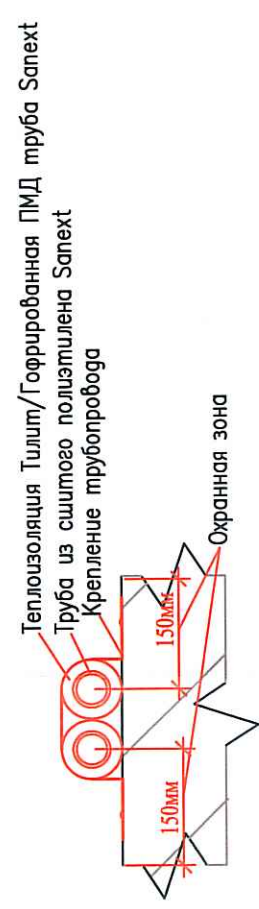

расовано

Инд. № подл.	Подпись и дата	Вам. инв. №
--------------	----------------	-------------