


Исполнительная схема №44. Водоснабжение.

План 5 этажа
Секция 4.



Теплоизоляция Тилит/Гофрированная ПМД труба Sapex
Труба из сшитого полиэтилена Sapex
Крепление трубопровода
Охранная зона

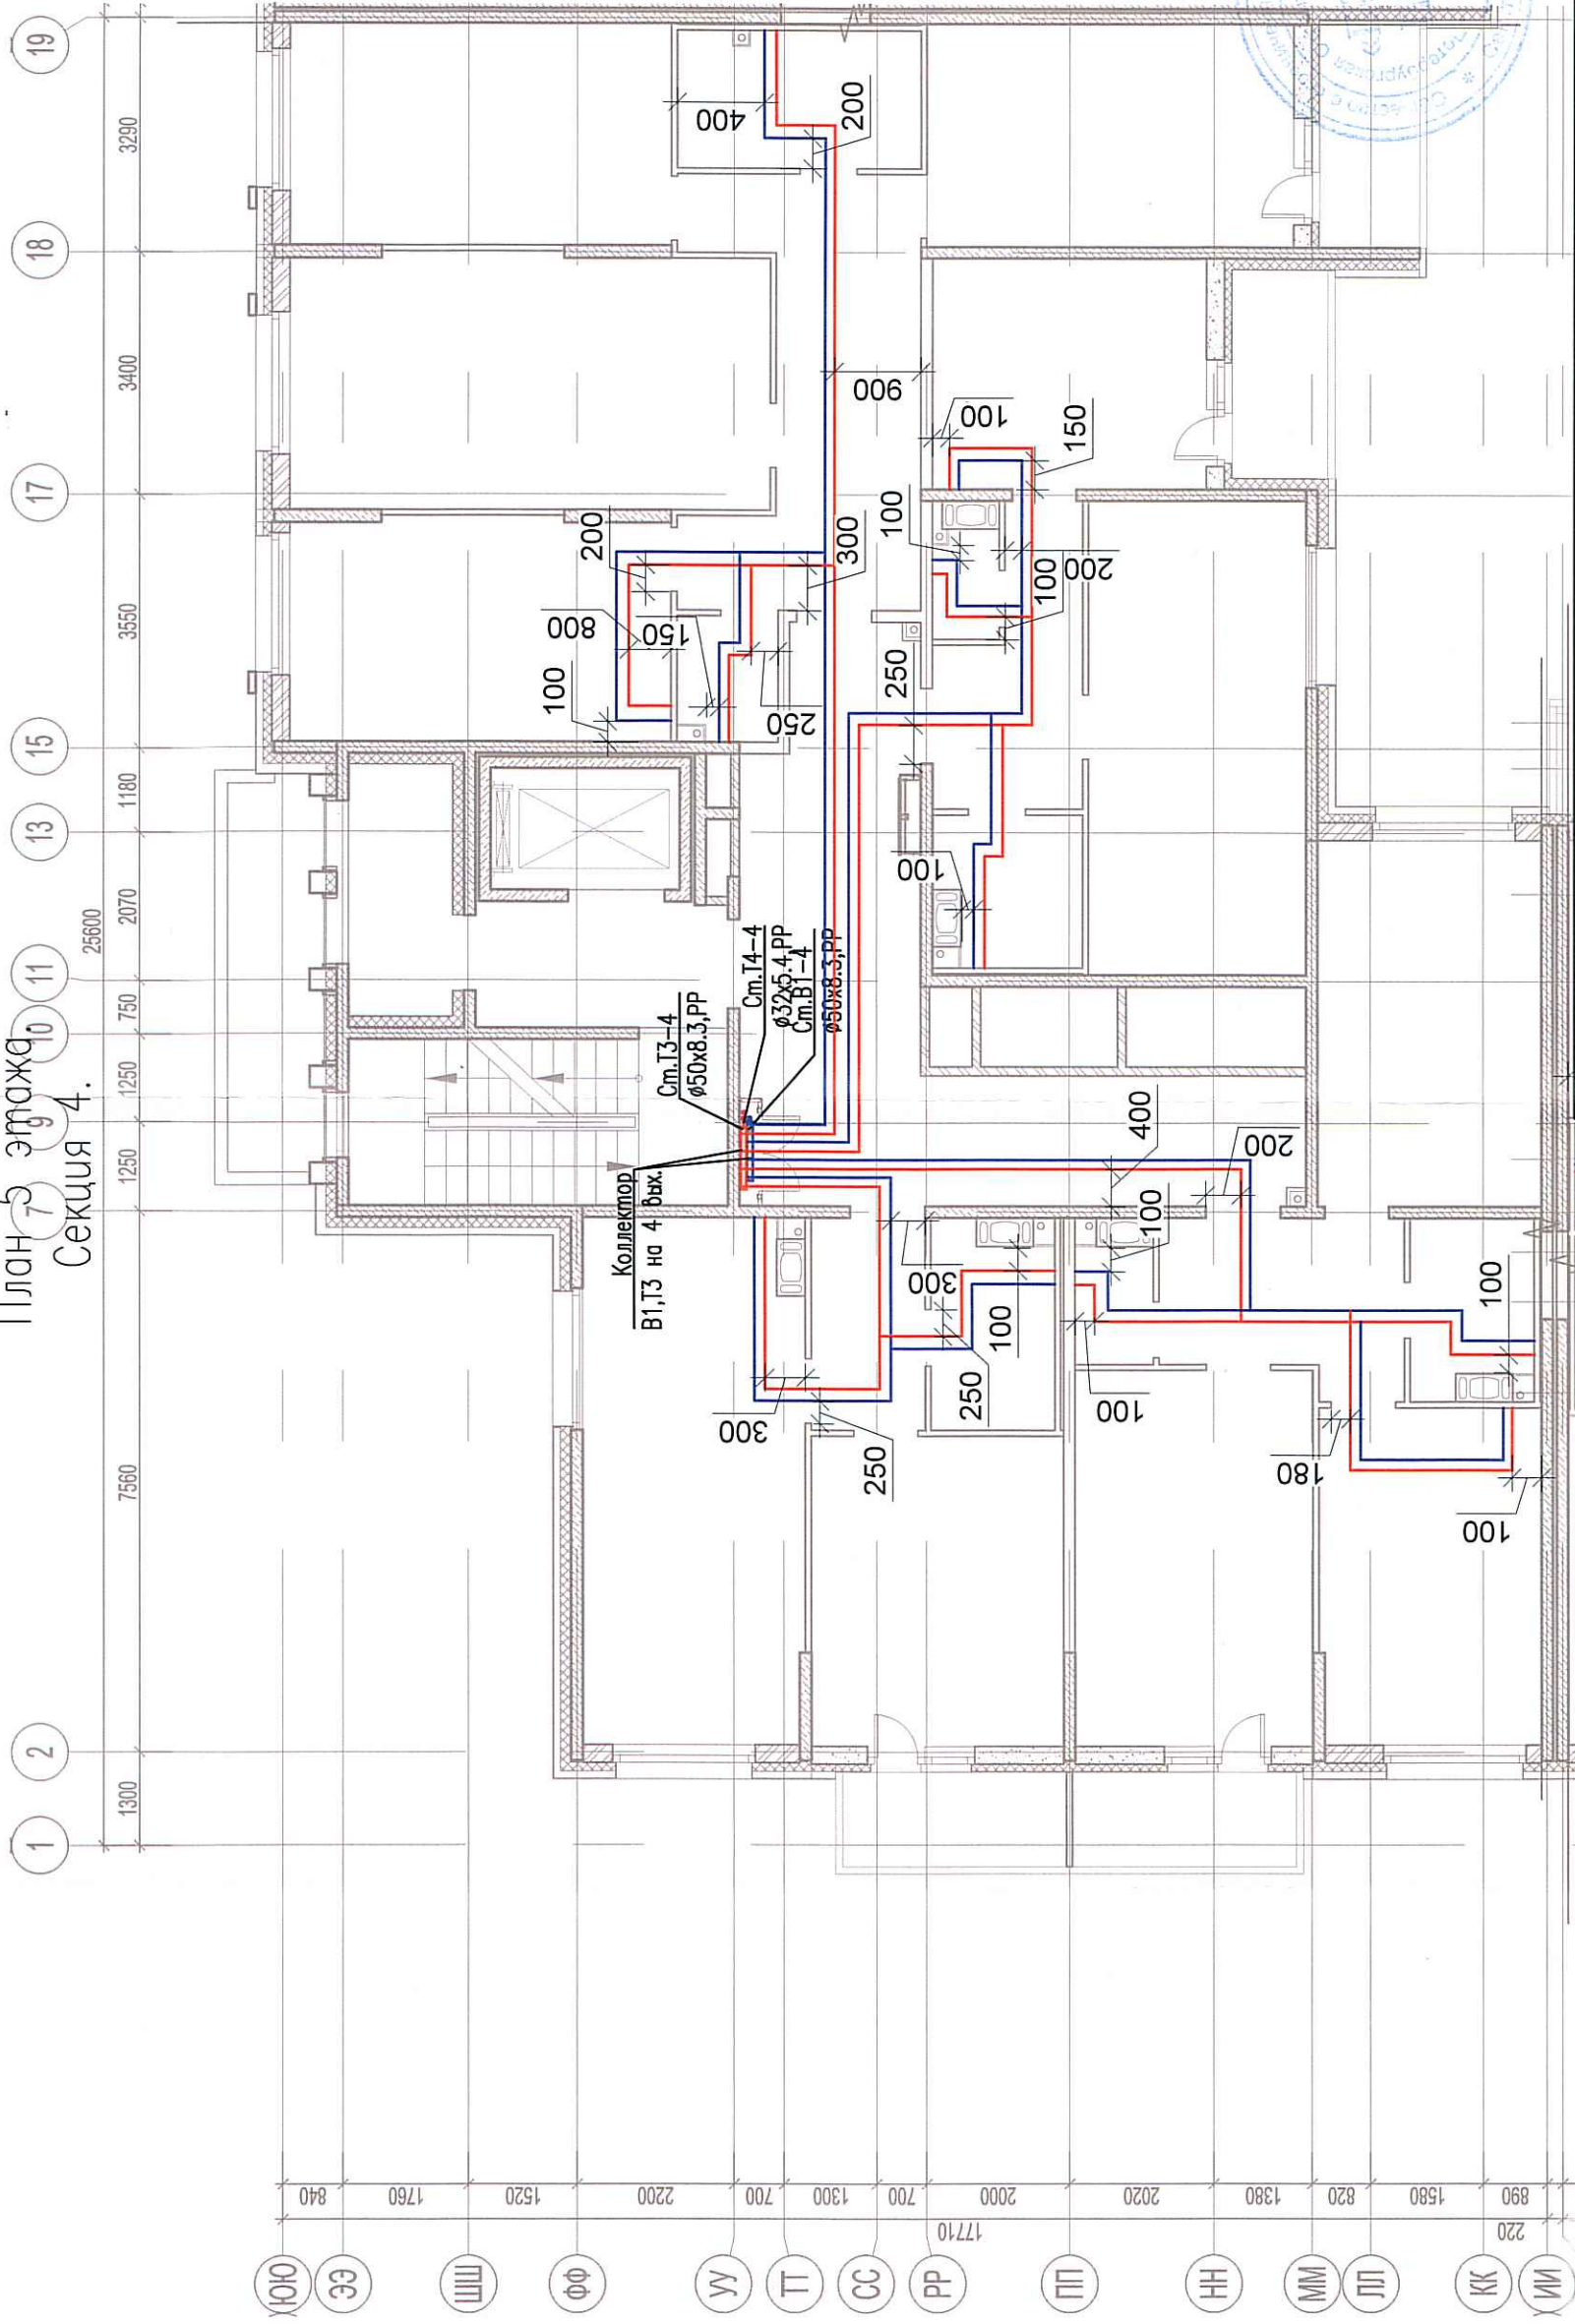

03-2017-БС66-5-ВК		Многоэтажная жилая застройка (жилой комплекс со встроенными помещениями, подземными автостоянками) по адресу: г. Санкт-Петербург, Большой Сампсониевский проспект (кад. номер участка 78:36:0005016:1309)	
Изм.	Кол. уч.	Лист	№ док.
Разраб.	Бабаев Р.И.	Побл.	Дата
Корпус 5		Лист	Листов
Исполнительная схема №44. Водоснабжение. План 5 этажа. Секция 4.		ИД	000 "ПСК"

Формат А3

Ивл. № подл.	Подпись и дата	Вам. инв. №	Составлено
--------------	----------------	-------------	------------